



Schnitt A – A

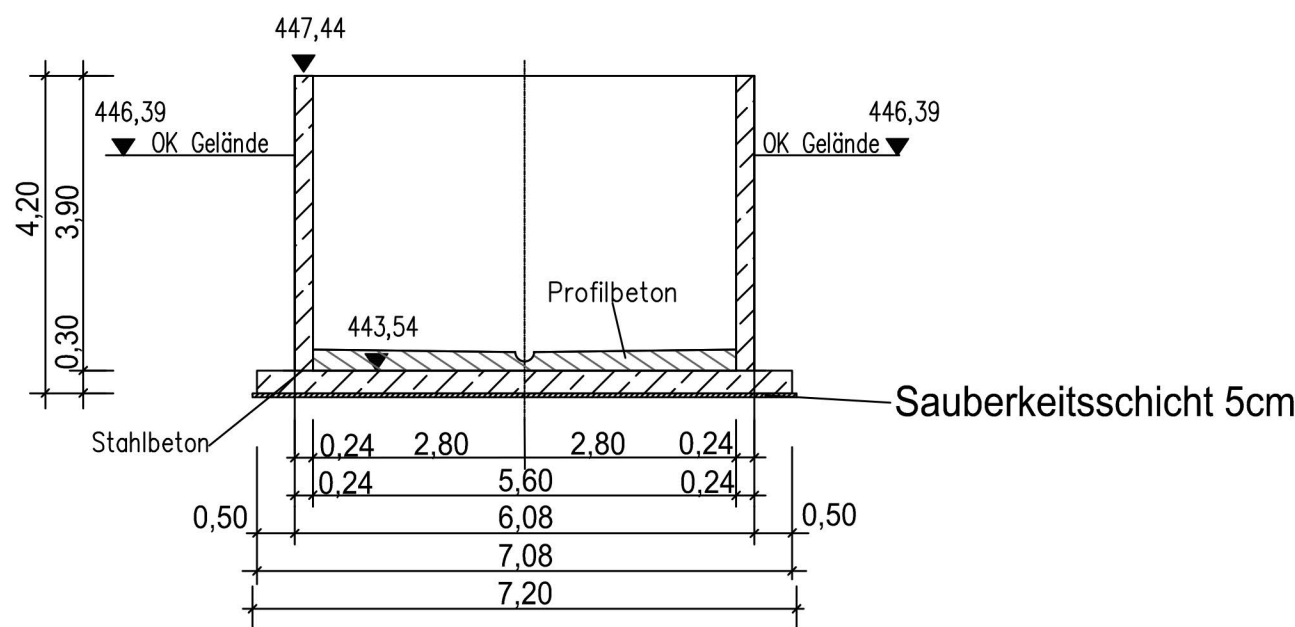

M = 1 : 100

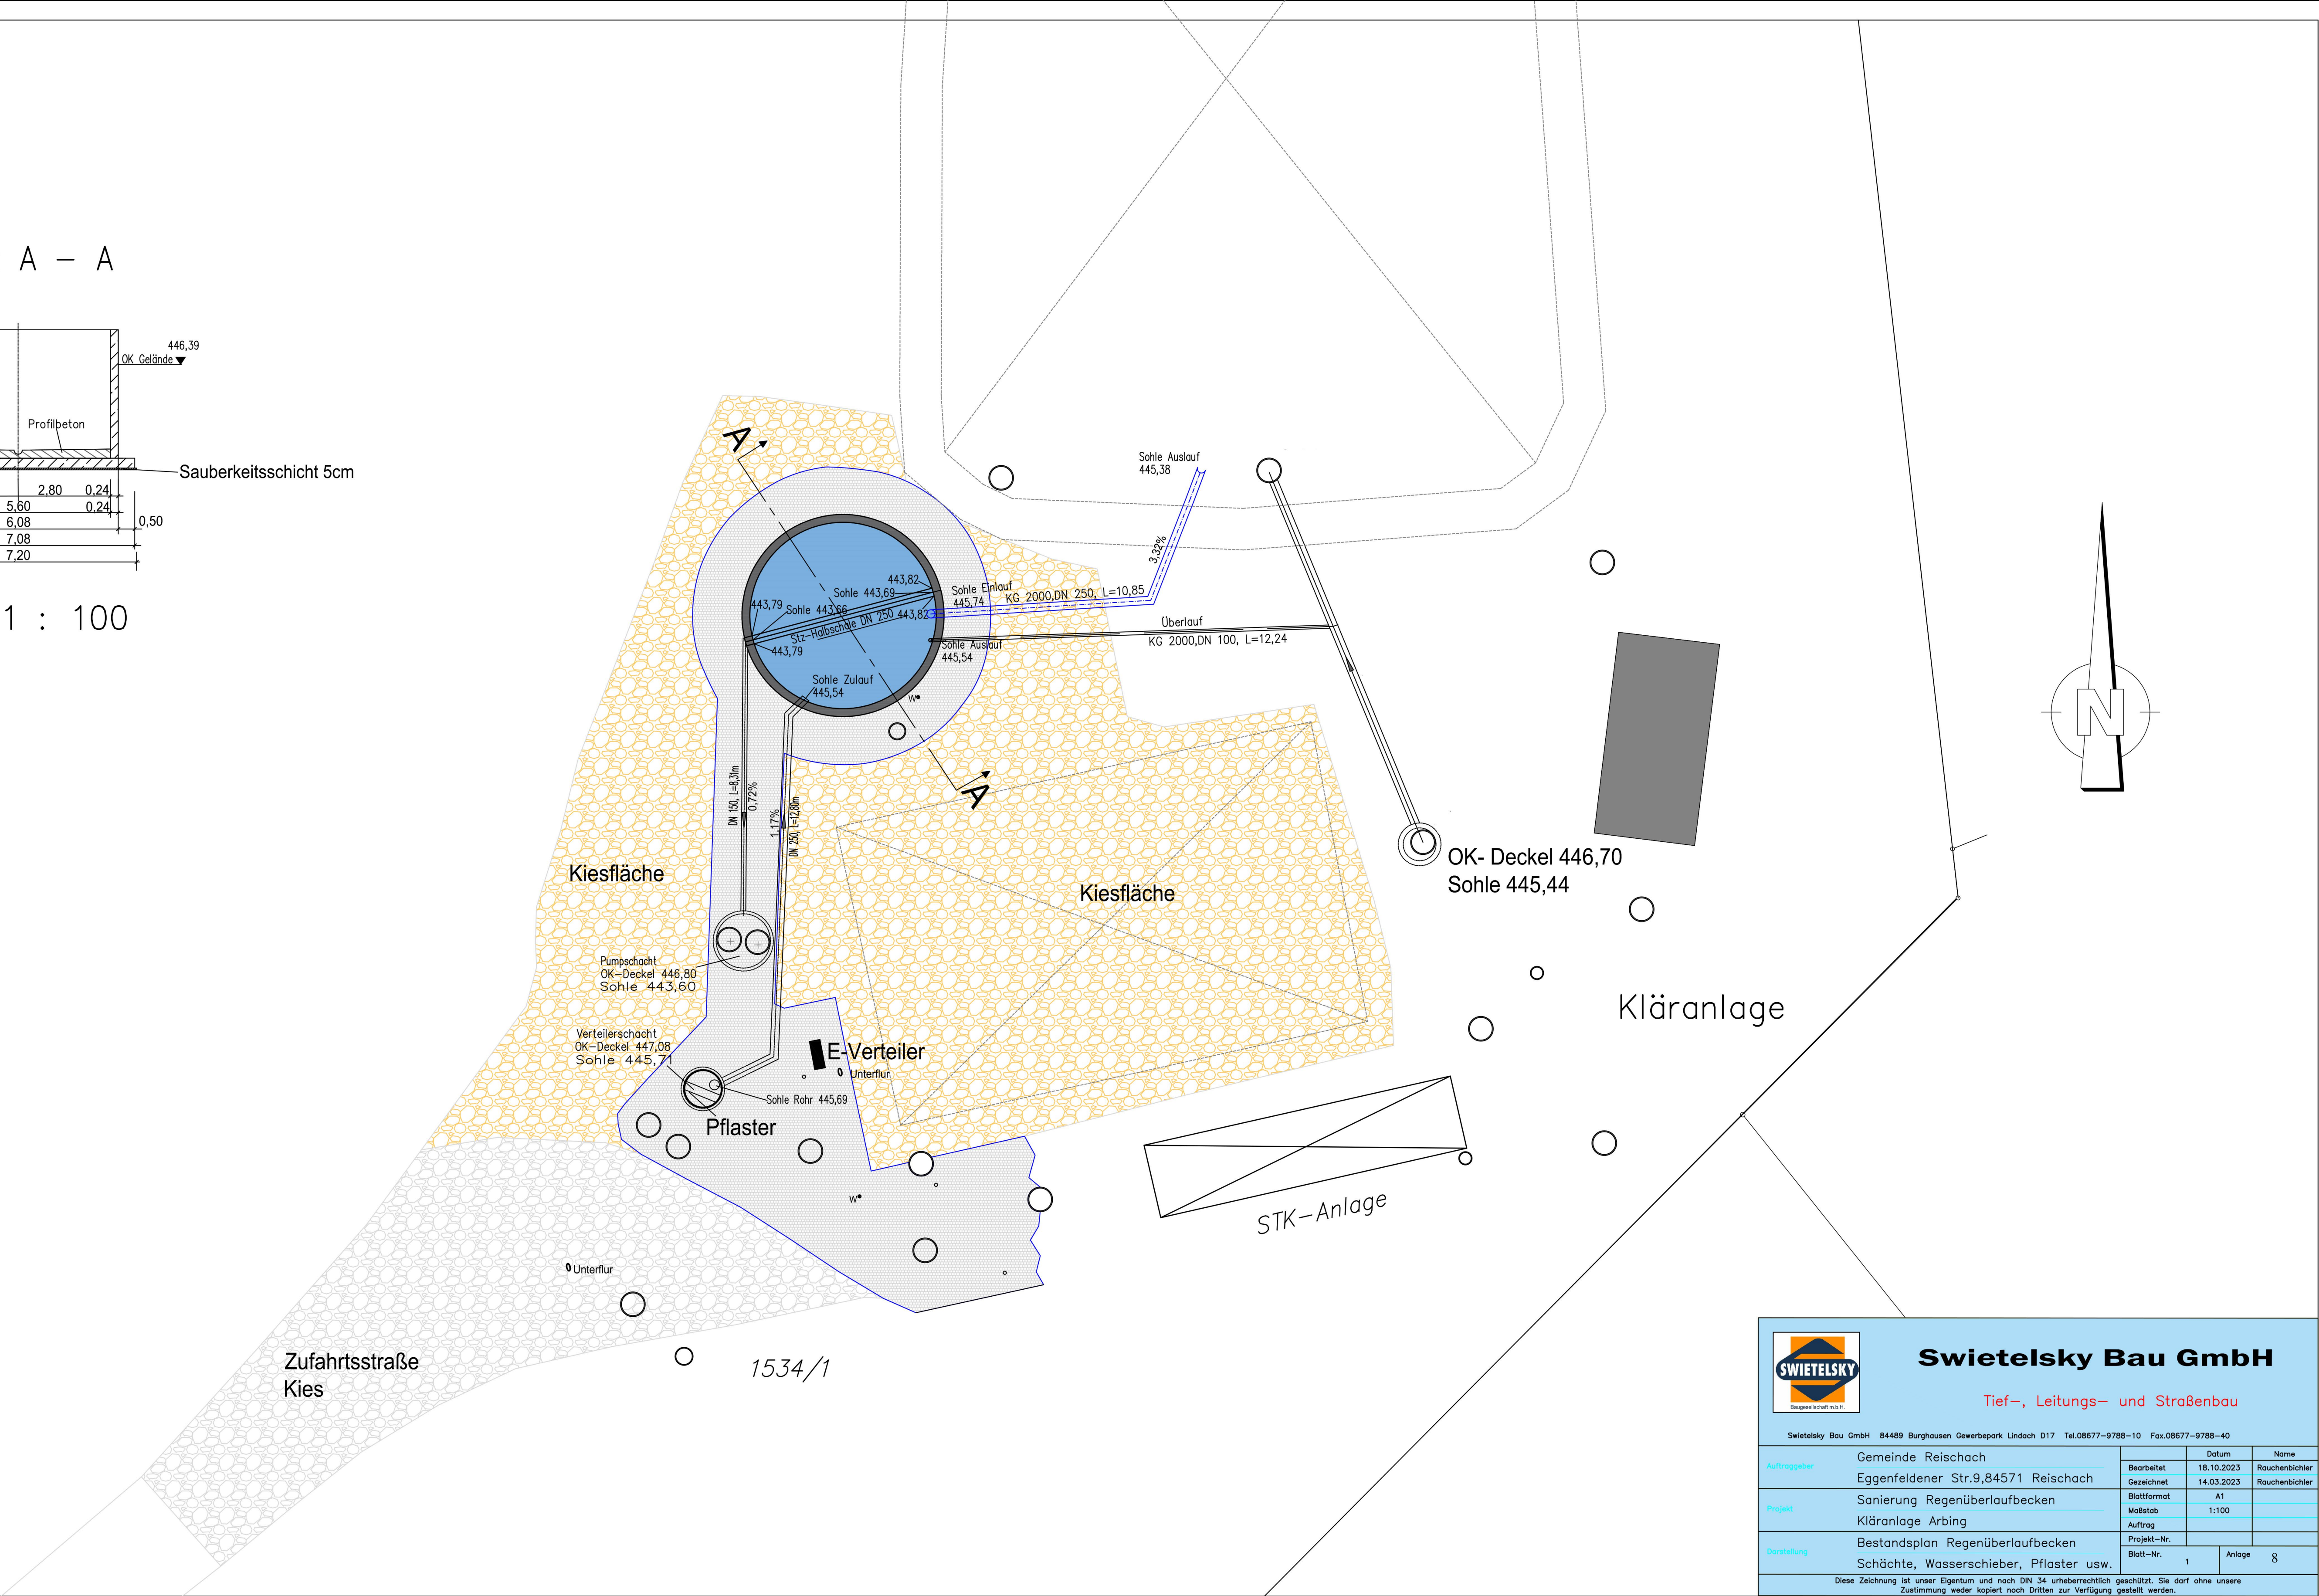

Swietelsky Bau GmbH

Tief-, Leitungs- und Straßenbau

Swietelsky Bau GmbH 84489 Burghausen Gewerbepark Lindach D17 Tel.08677-9788-10 Fax.08677-9788-40

Auftraggeber	Gemeinde Reischach		Datum	Name
	Eggenfeldener Str.9,84571 Reischach	Bearbeitet	18.10.2023	Rauchenbichler
Projekt	Sanierung Regenüberlaufbecken	Gezeichnet	14.03.2023	Rauchenbichler
	Kläranlage Arbing	Blattformat	A1	
		Maßstab	1:100	
		Auftrag		
Darstellung	Bestandsplan Regenüberlaufbecken	Projekt-Nr.		
	Schächte, Wasserschieber, Pflaster usw.	Blatt-Nr.	1	Anlage 8

Diese Zeichnung ist unser Eigentum und nach DIN 34 urheberrechtlich geschützt. Sie darf ohne unsere Zustimmung weder kopiert noch Dritten zur Verfügung gestellt werden.