


SCHNITT A-A


SCHLAMMENTWÄSSERUNG
[3400]

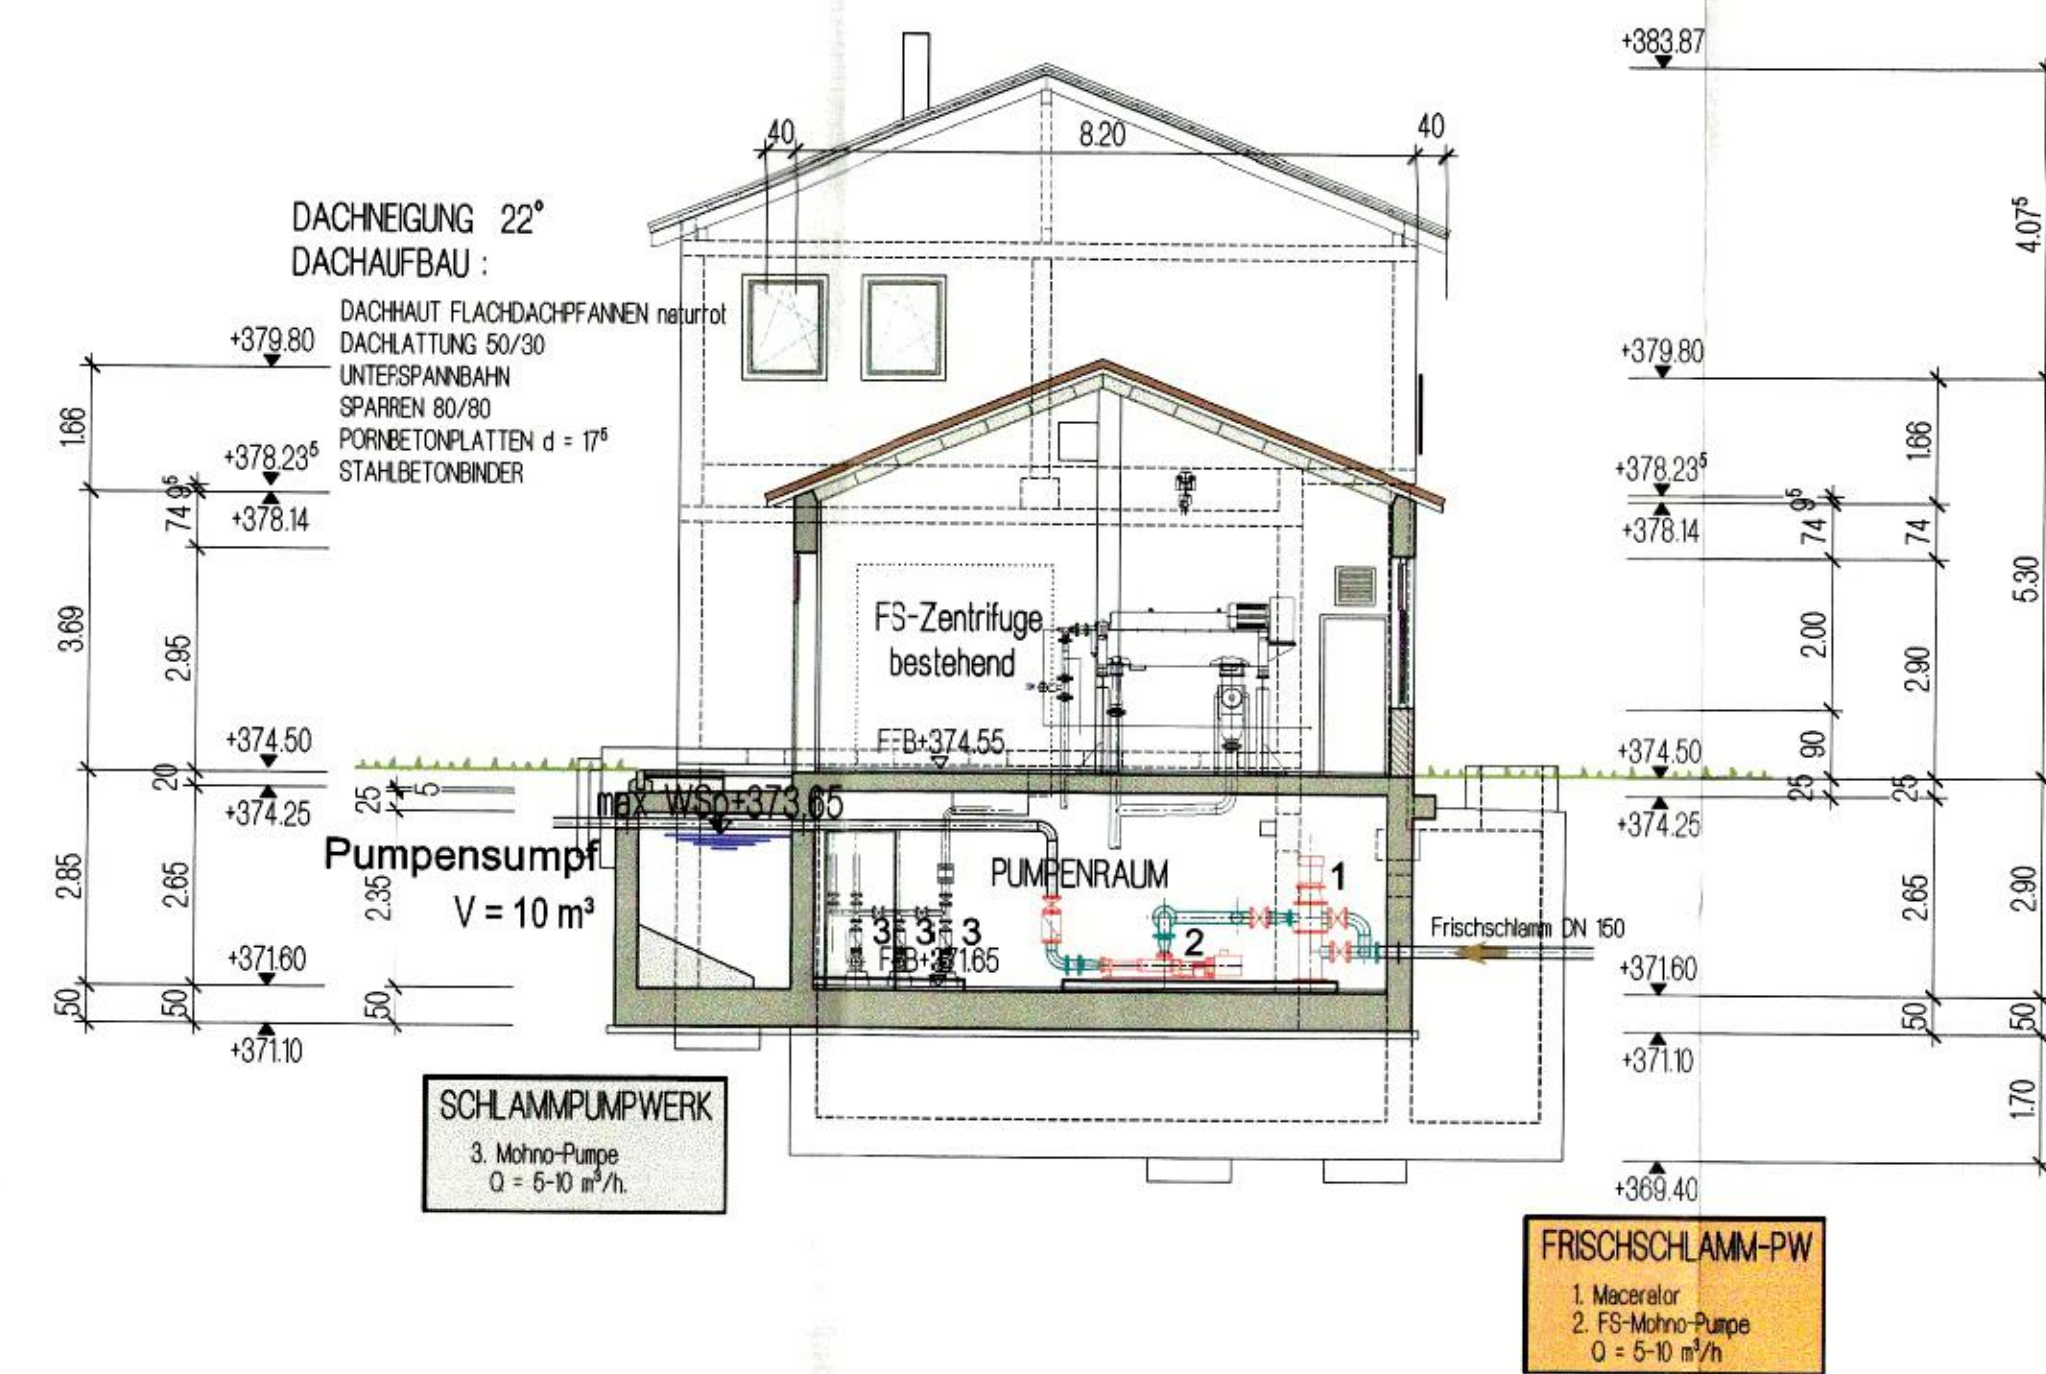

SCHNITT B-B

SCHLAMMSILO 1
[3461]
V = 375 m³


BETRIEBSGEBÄUDE
[4200]

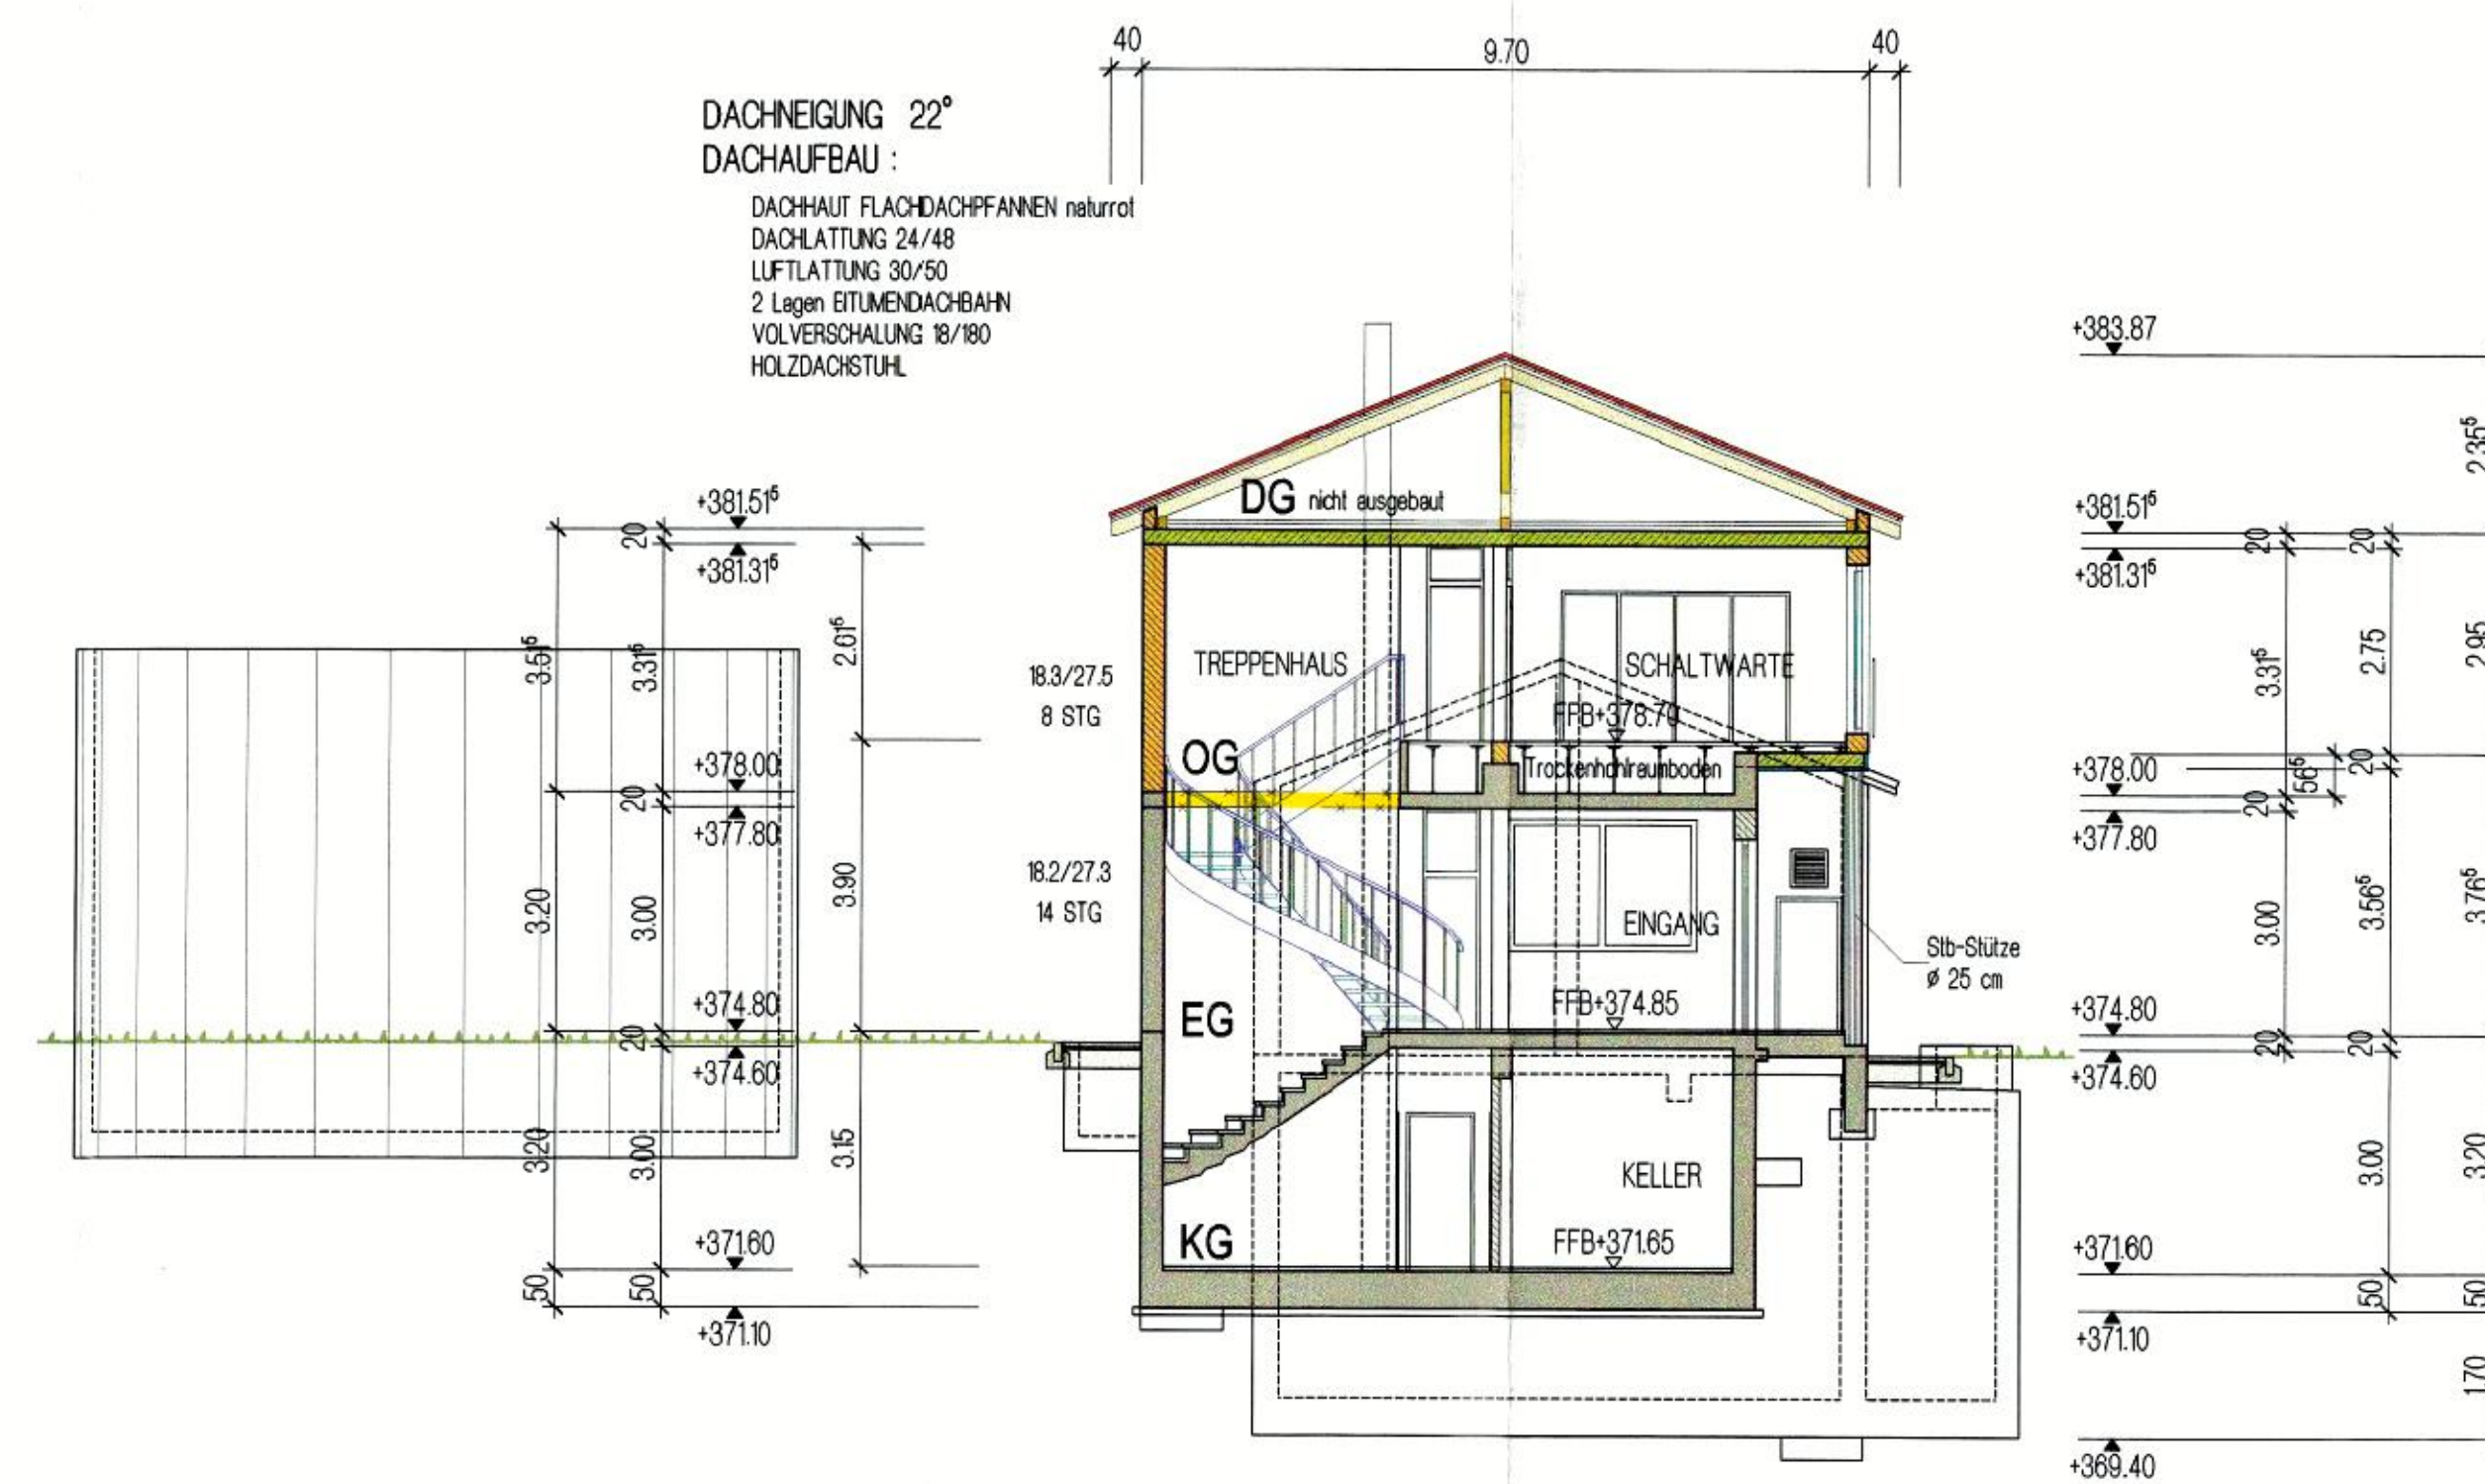


SCHNITT C-C

SCHLAMMSILO 1
[3461]
V = 375 m³


GEBLÄSEHALLE
[4300]

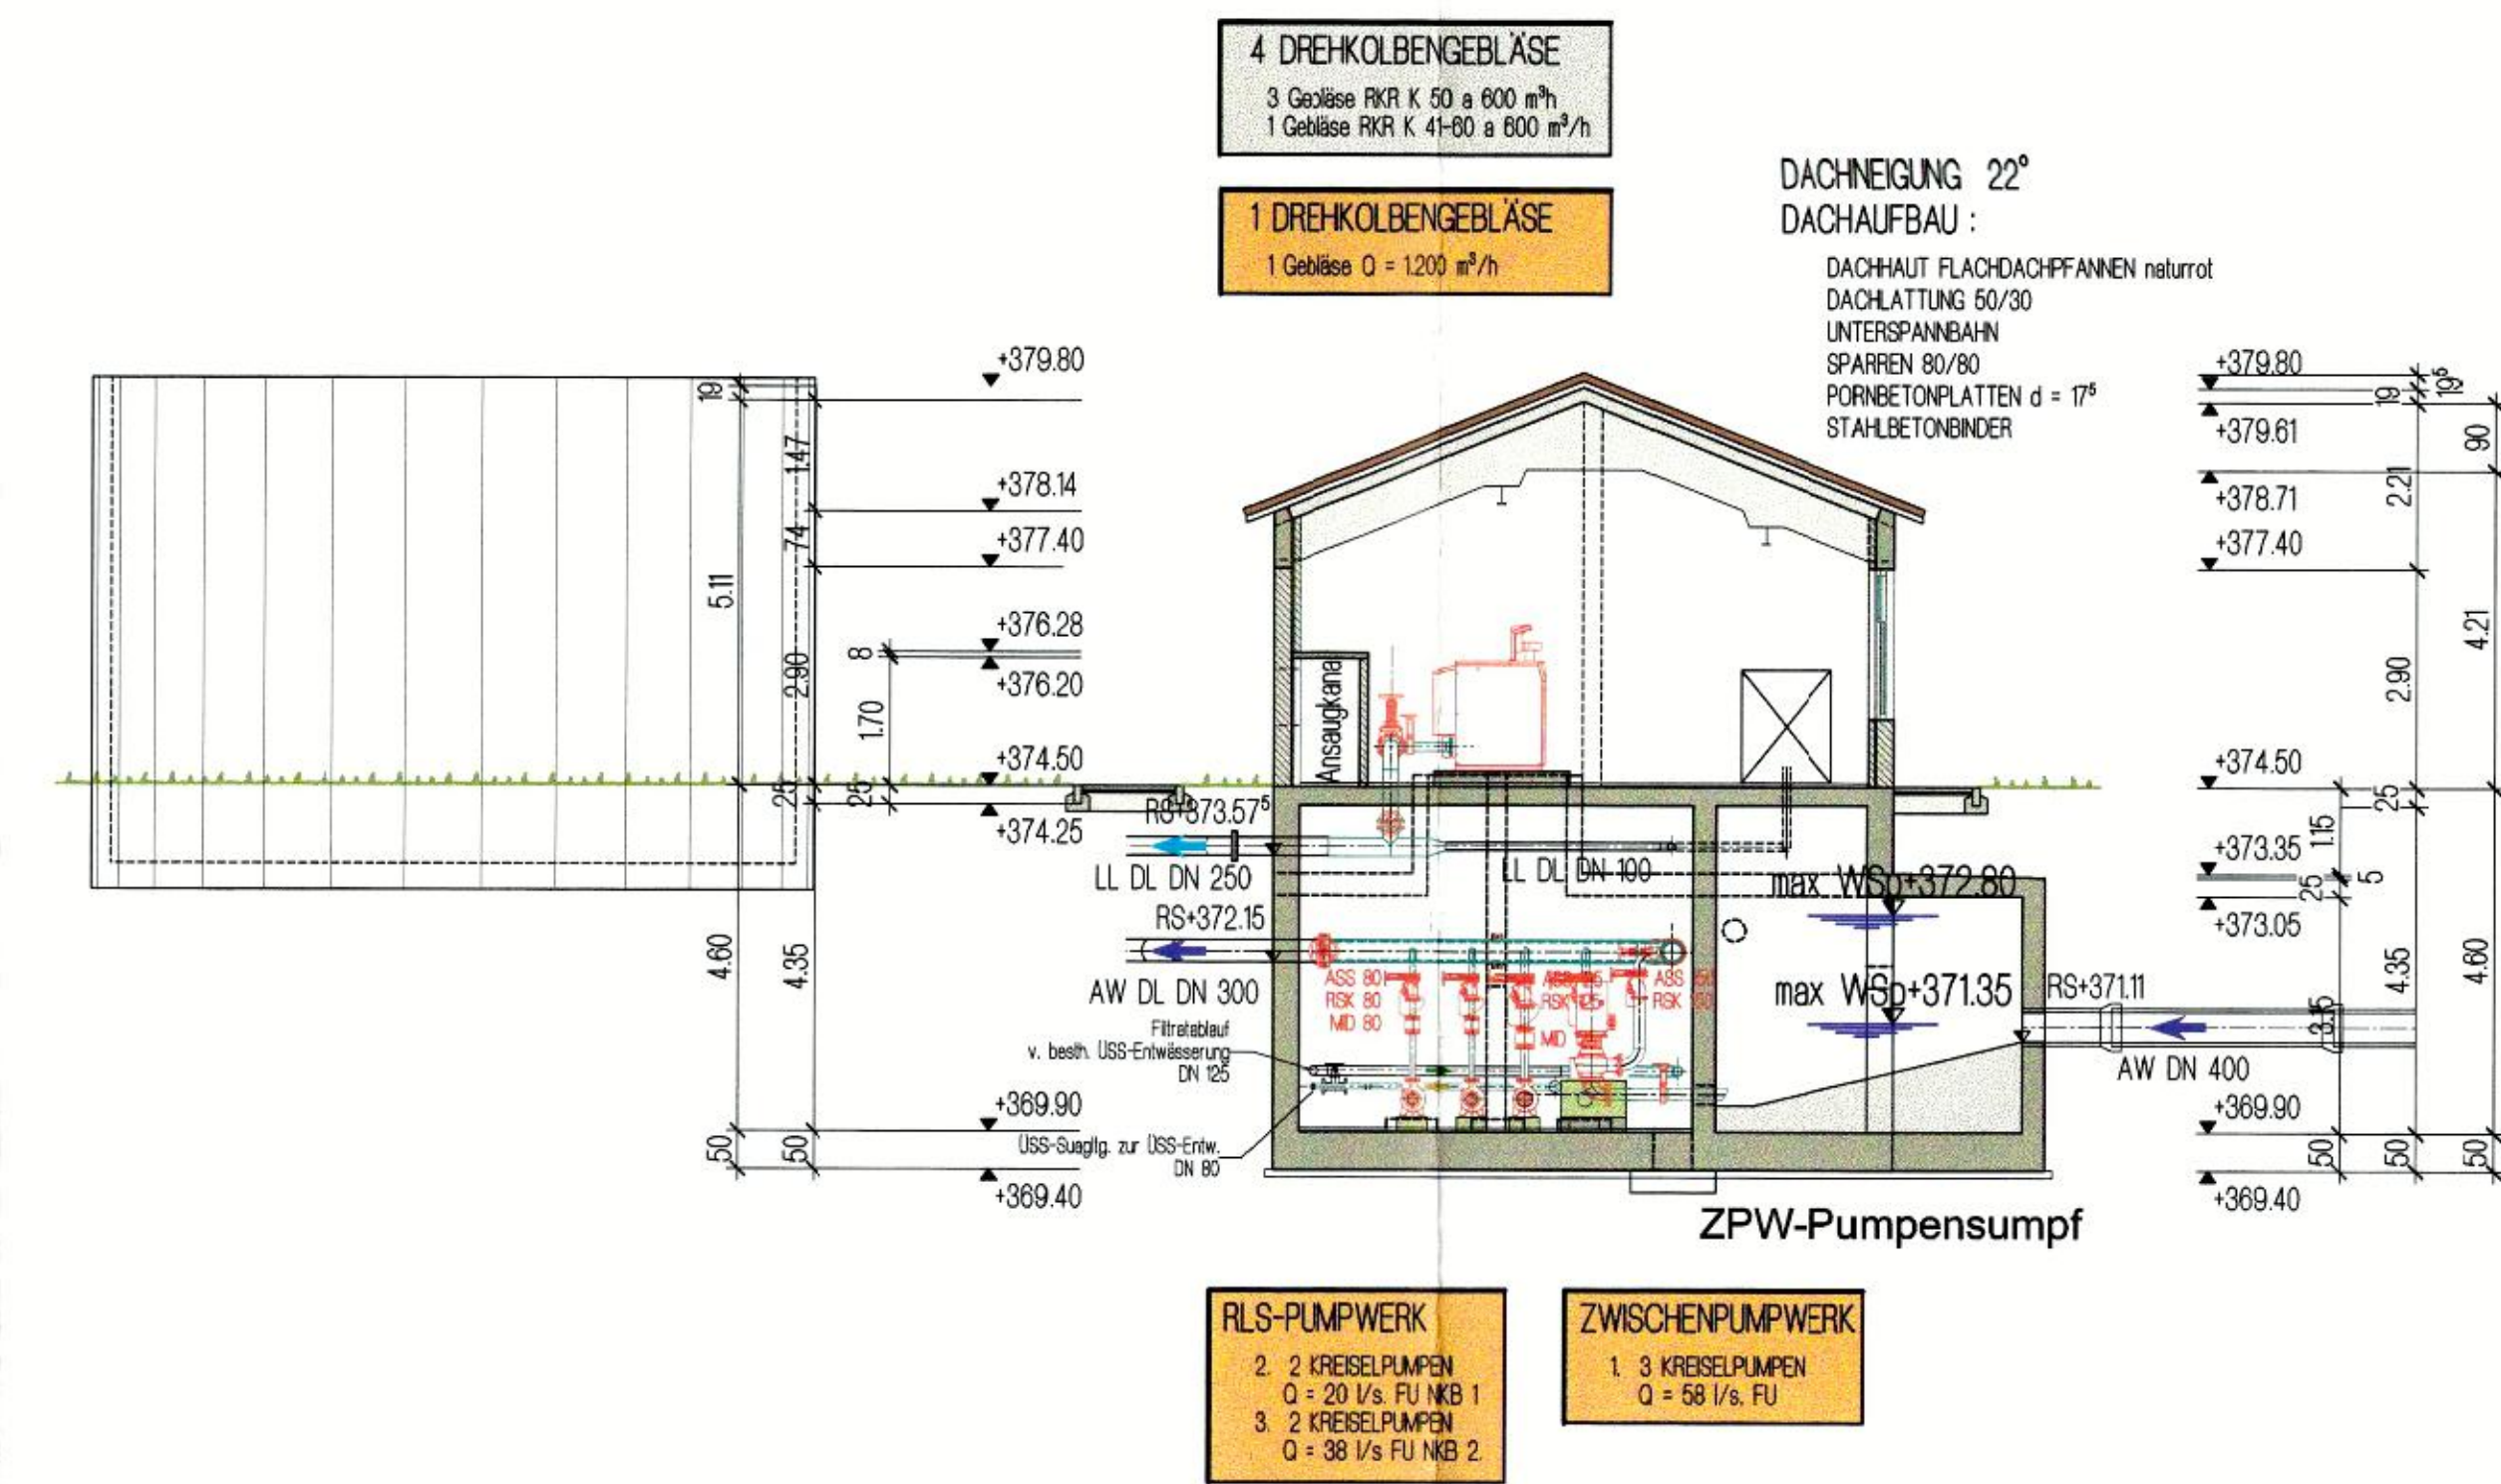

OBERGESCHOSS

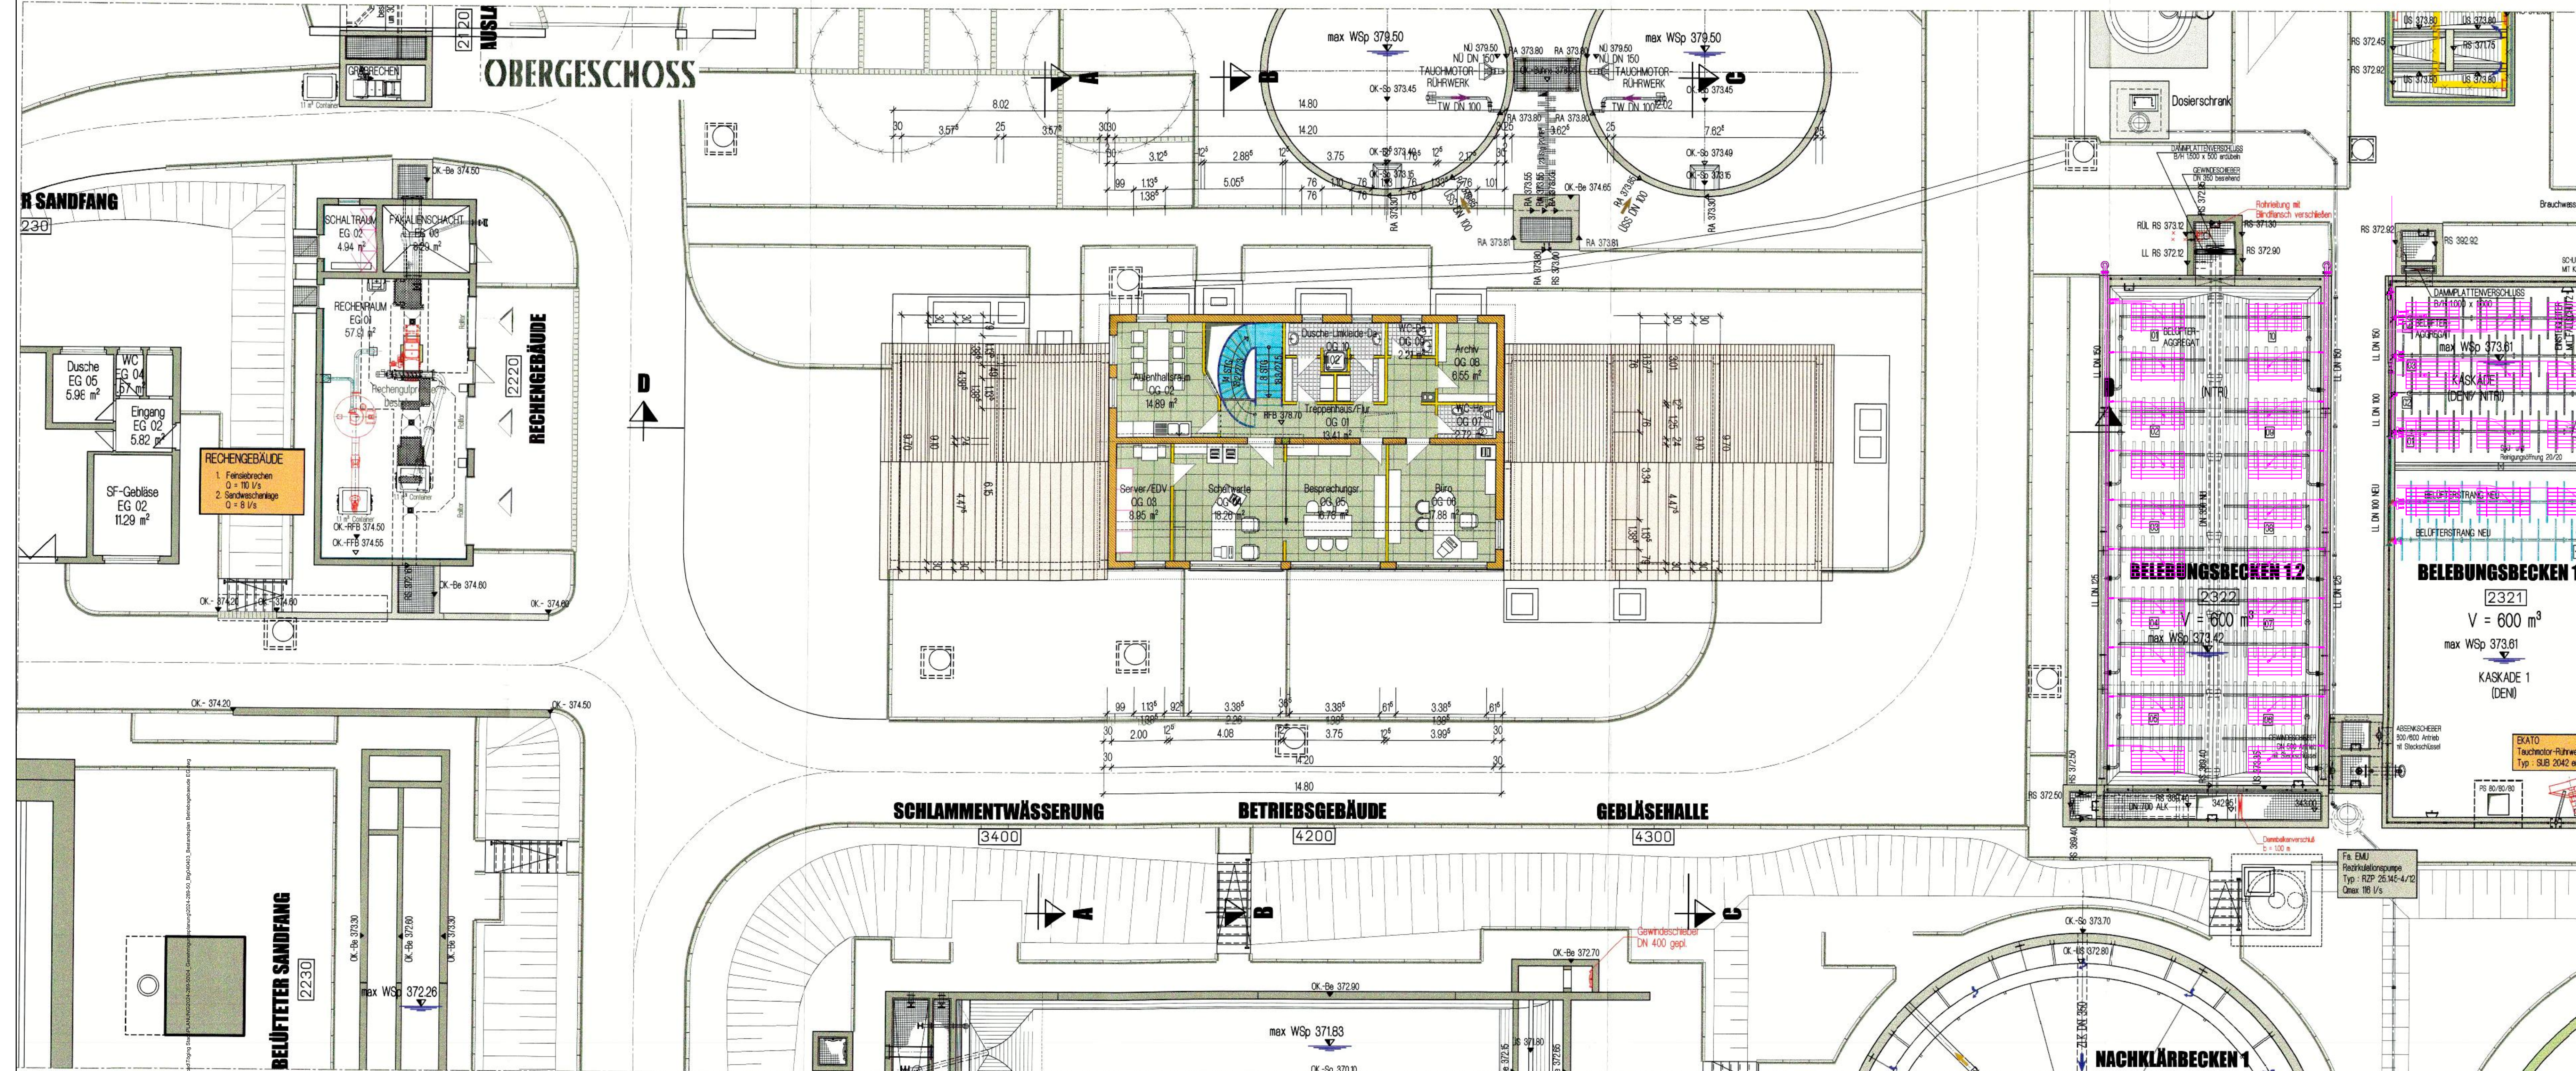

Datum 25.09.08 Fachbereich Bau+Beit Bauteil 42001102 Plan-Nr. 12

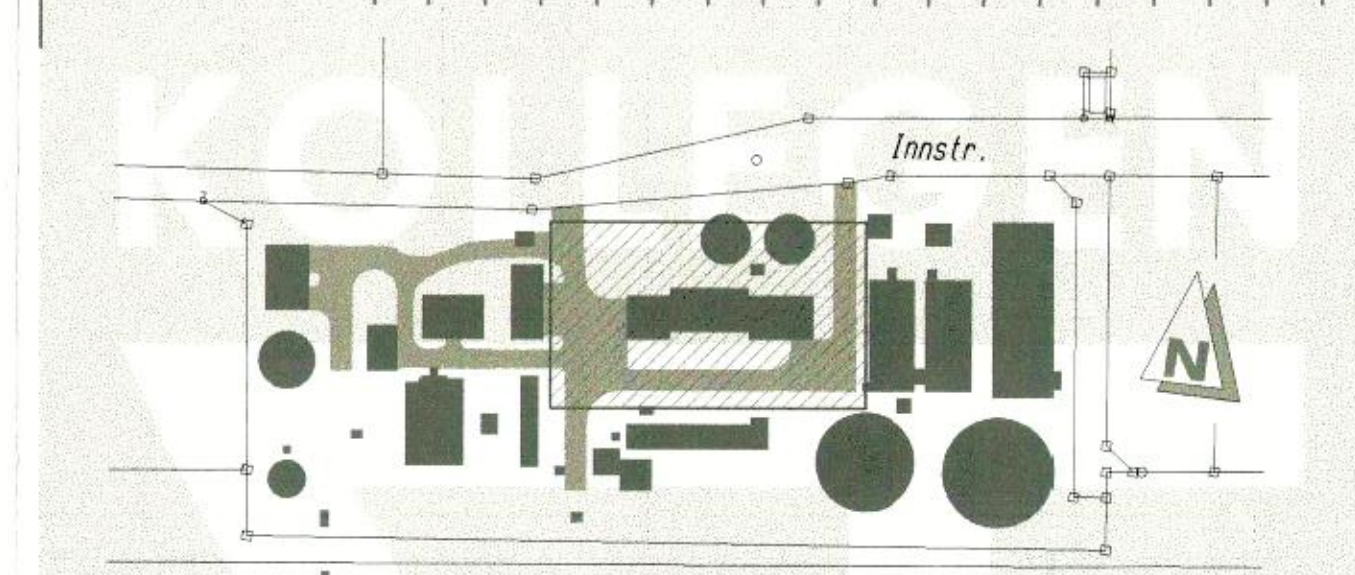

Übersicht Bell-Nr. 12

STADT TÖGING am INN	
Erweiterung und Modernisierung der Mech.-Biolog. Kläranlage 22.000 EW	
Bauteil	BETRIEBSGEBÄUDE
Leistung	Schlammwässerung - Gebläsehalle
Planart	Genehmigungsplanung
Hauptplaner	DÜNSER - AIGNER - KOLLEGE
Auftraggeber	STADT TÖGING am INN
Datum	28.09.2006
Gez.	
Ges.	

Grundlage: Genehmigungspl. Kläranlage Töging am Inn
Erstellt: 28.09.2006
Dünsen - Aigner - Kollegen Ingenieurplanungsgruppe GmbH
Ergänzt durch Mayr Beratende Ingenieure PartG mbB

mayr ingenieure	
Mayr Beratende Ingenieure PartG mbB	
Blumenweg 5	
86551 Aichach	
T +49 8251 8750 0	
F +49 8251 8750 27	
info@mayr-ingenieure.de	
Ihr Partner für Infrastrukturmaßnahmen	
bearbeitet	13.02.2006
gezeichnet	13.02.2006
geprüft	13.02.2006
Schreib	
Projekt-Nr.	2004-289-50
Plan-Nr.	2004-289-50-01
Aichach, den 13.02.2006	

GENEHMIGUNGSPLANUNG

Stadt Töging a. Inn	
Kläranlage Töging	
Neubauantrag Wasserrecht für 22.000 EW	
Unterlage / Blatt-Nr.: 4.4.3	
Betriebsgebäude	
KG und EG,	
Schnitt A-A, B-B, C-C	
Maßstab: ca. 1:100	
aufgestellt:	
Töging a. Inn, den	