





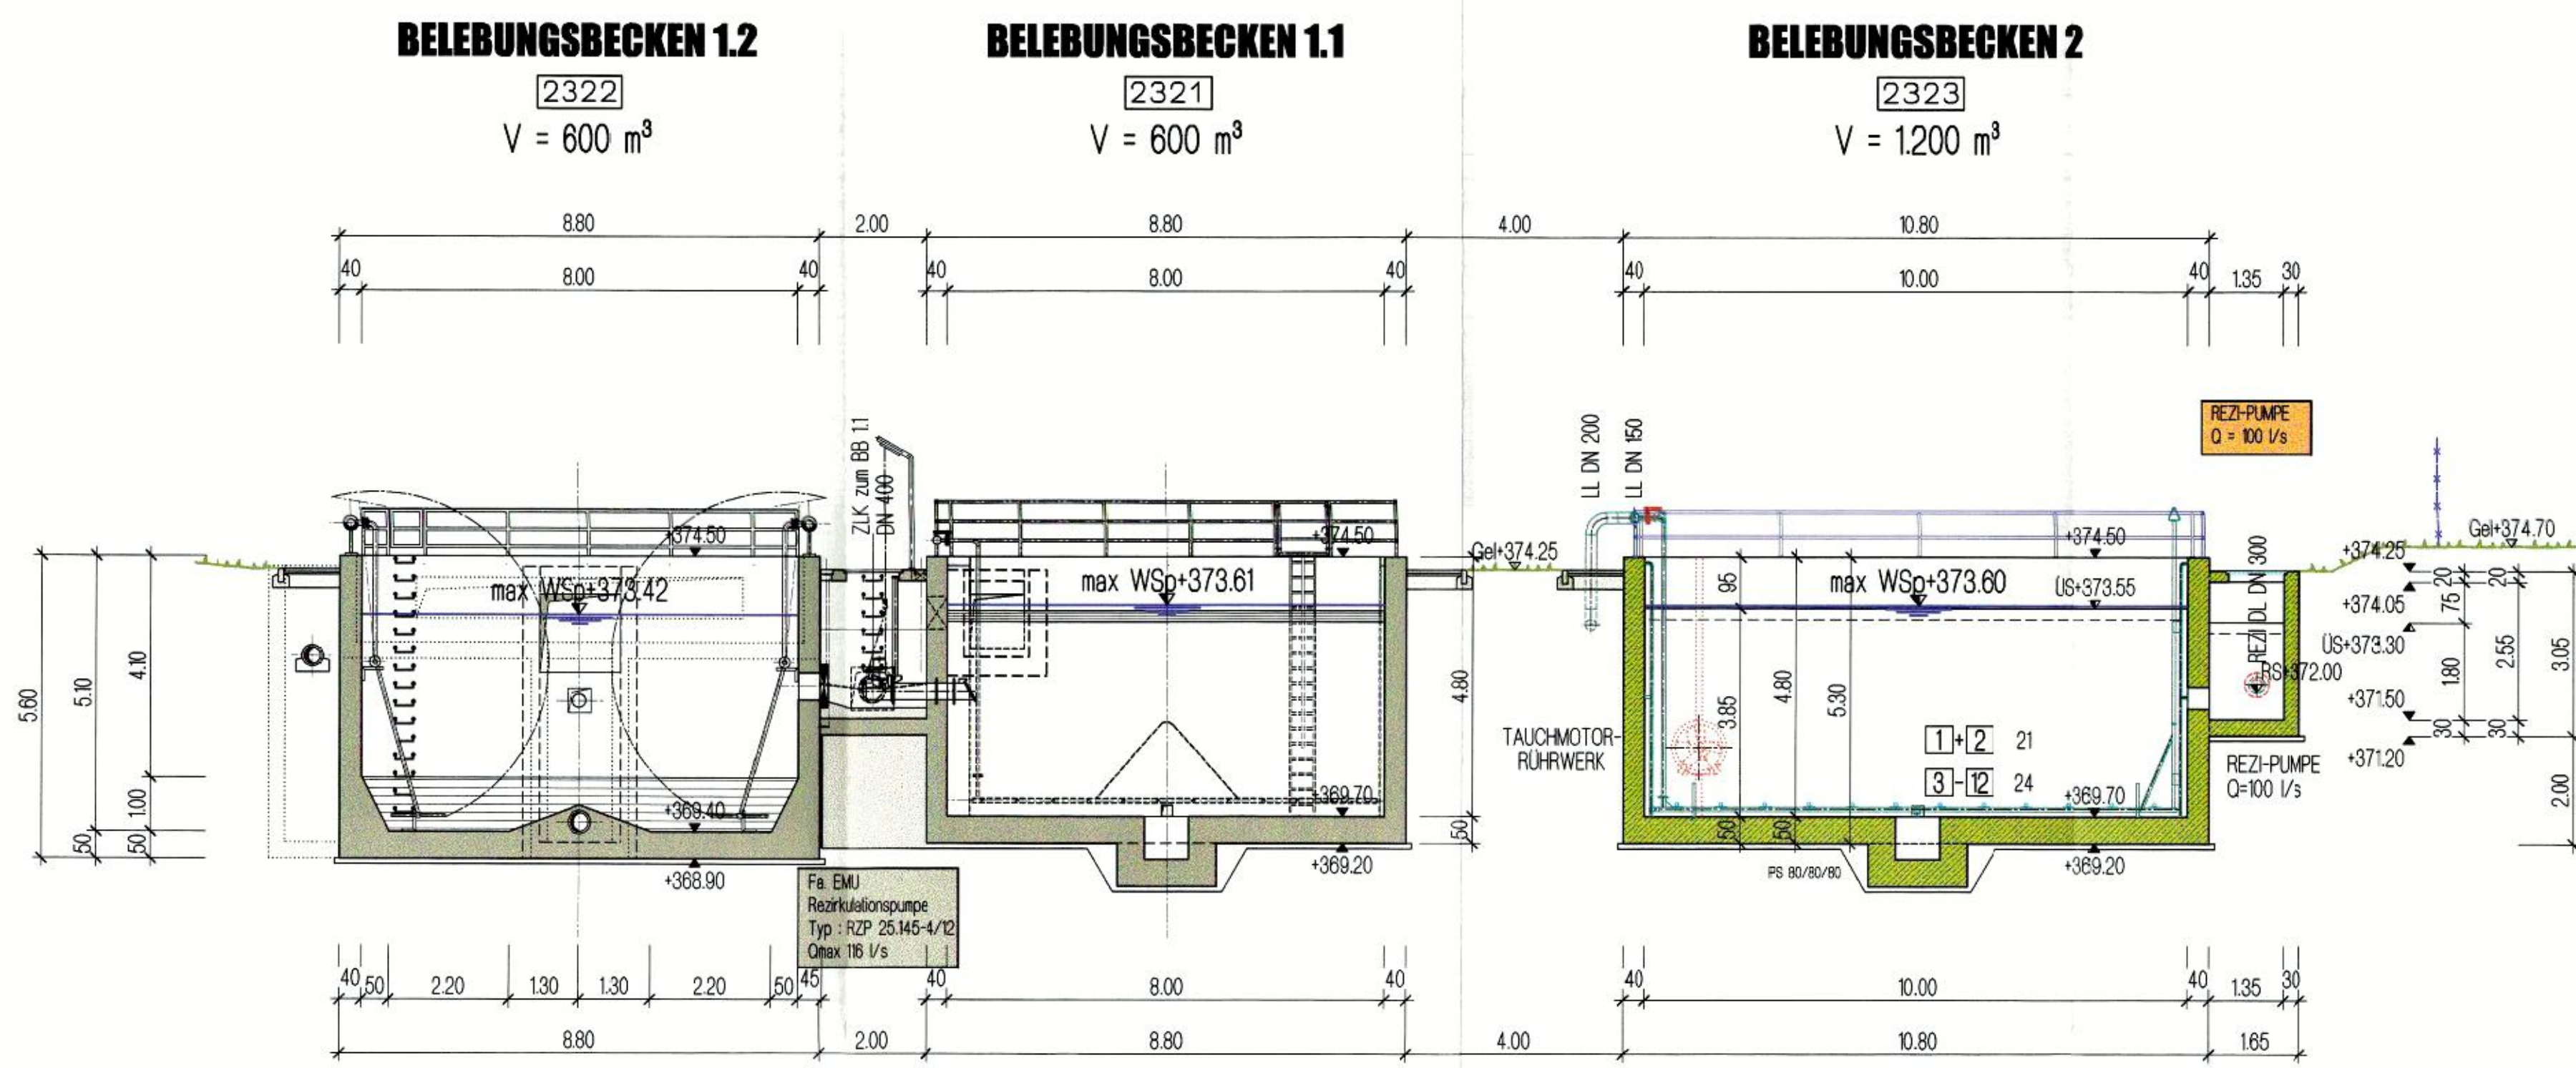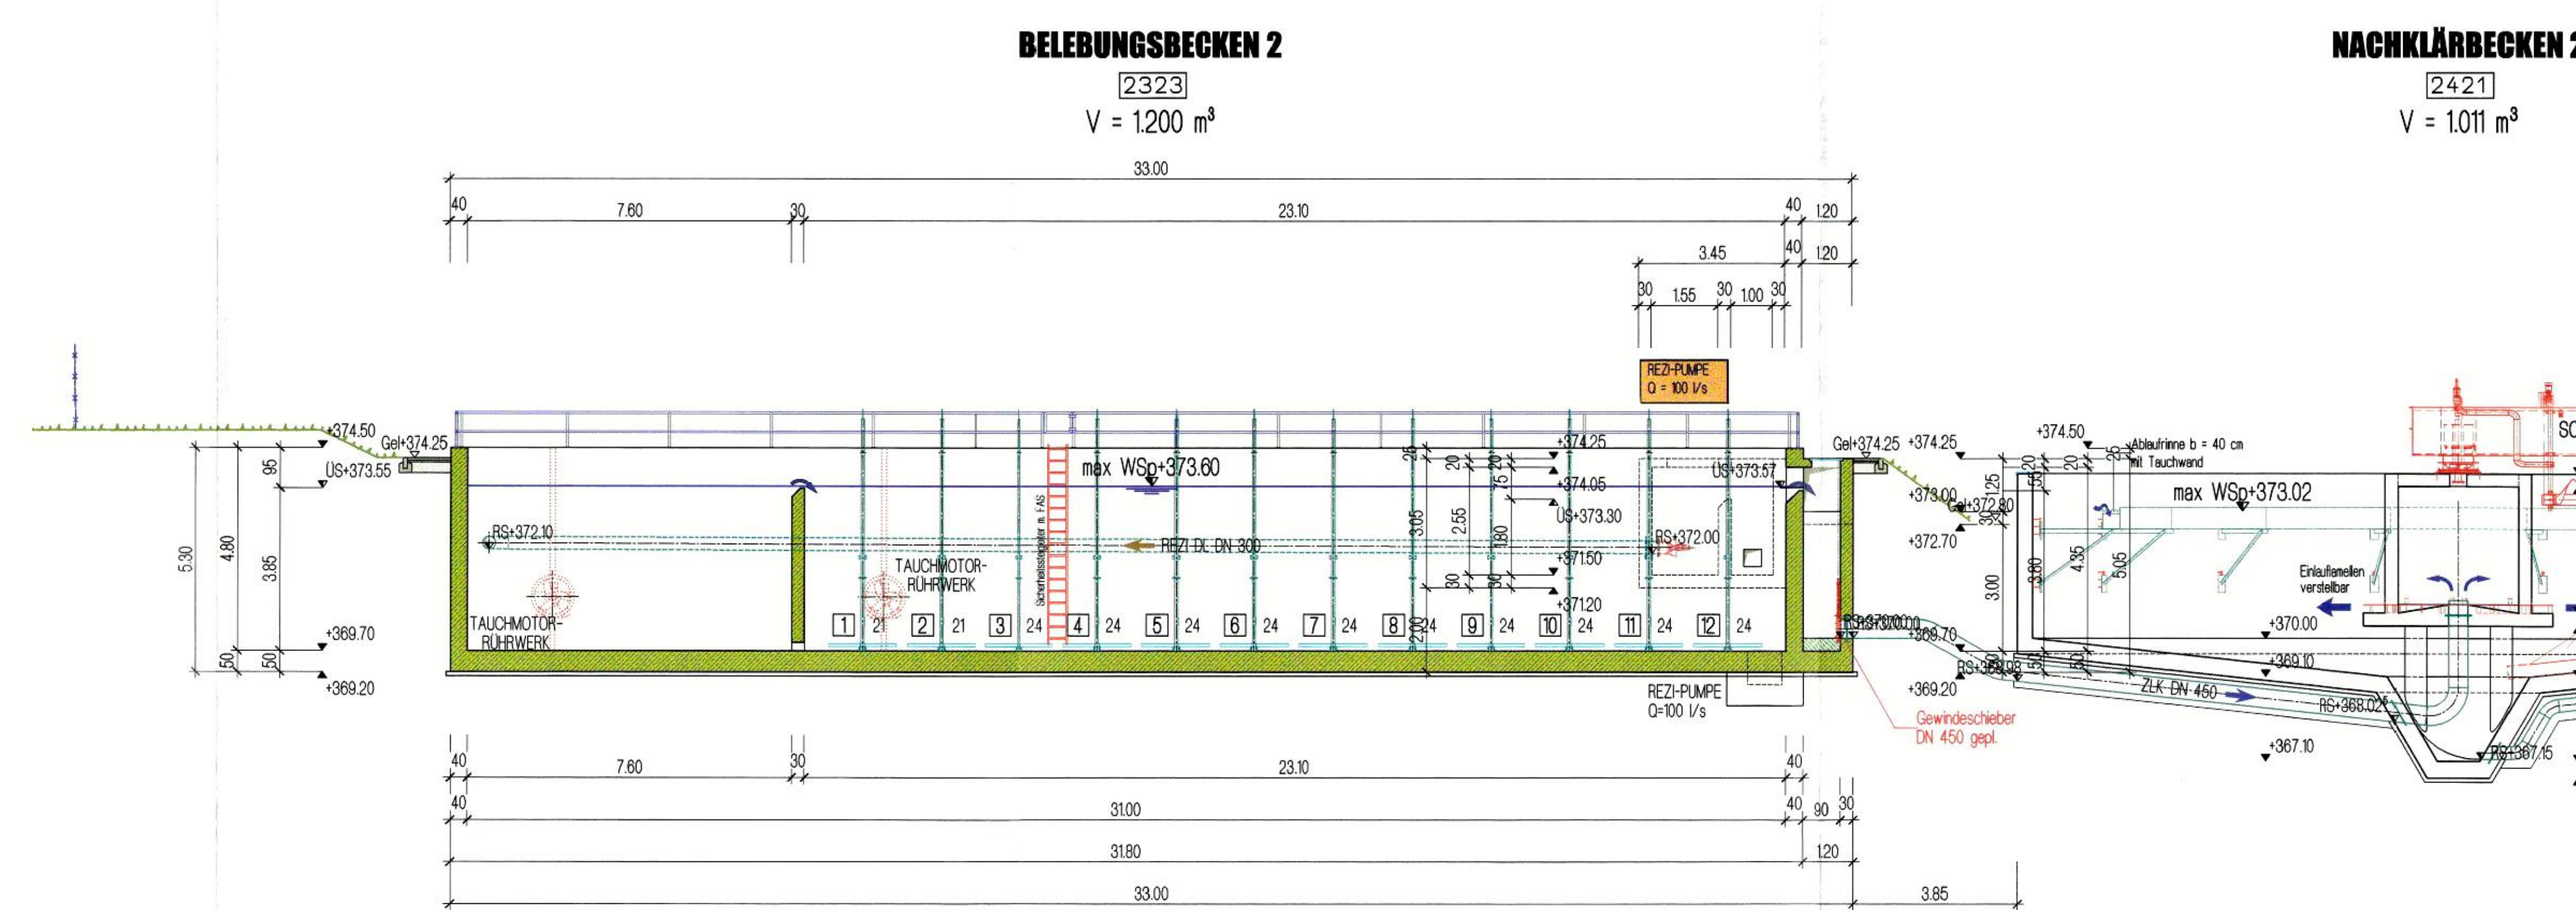
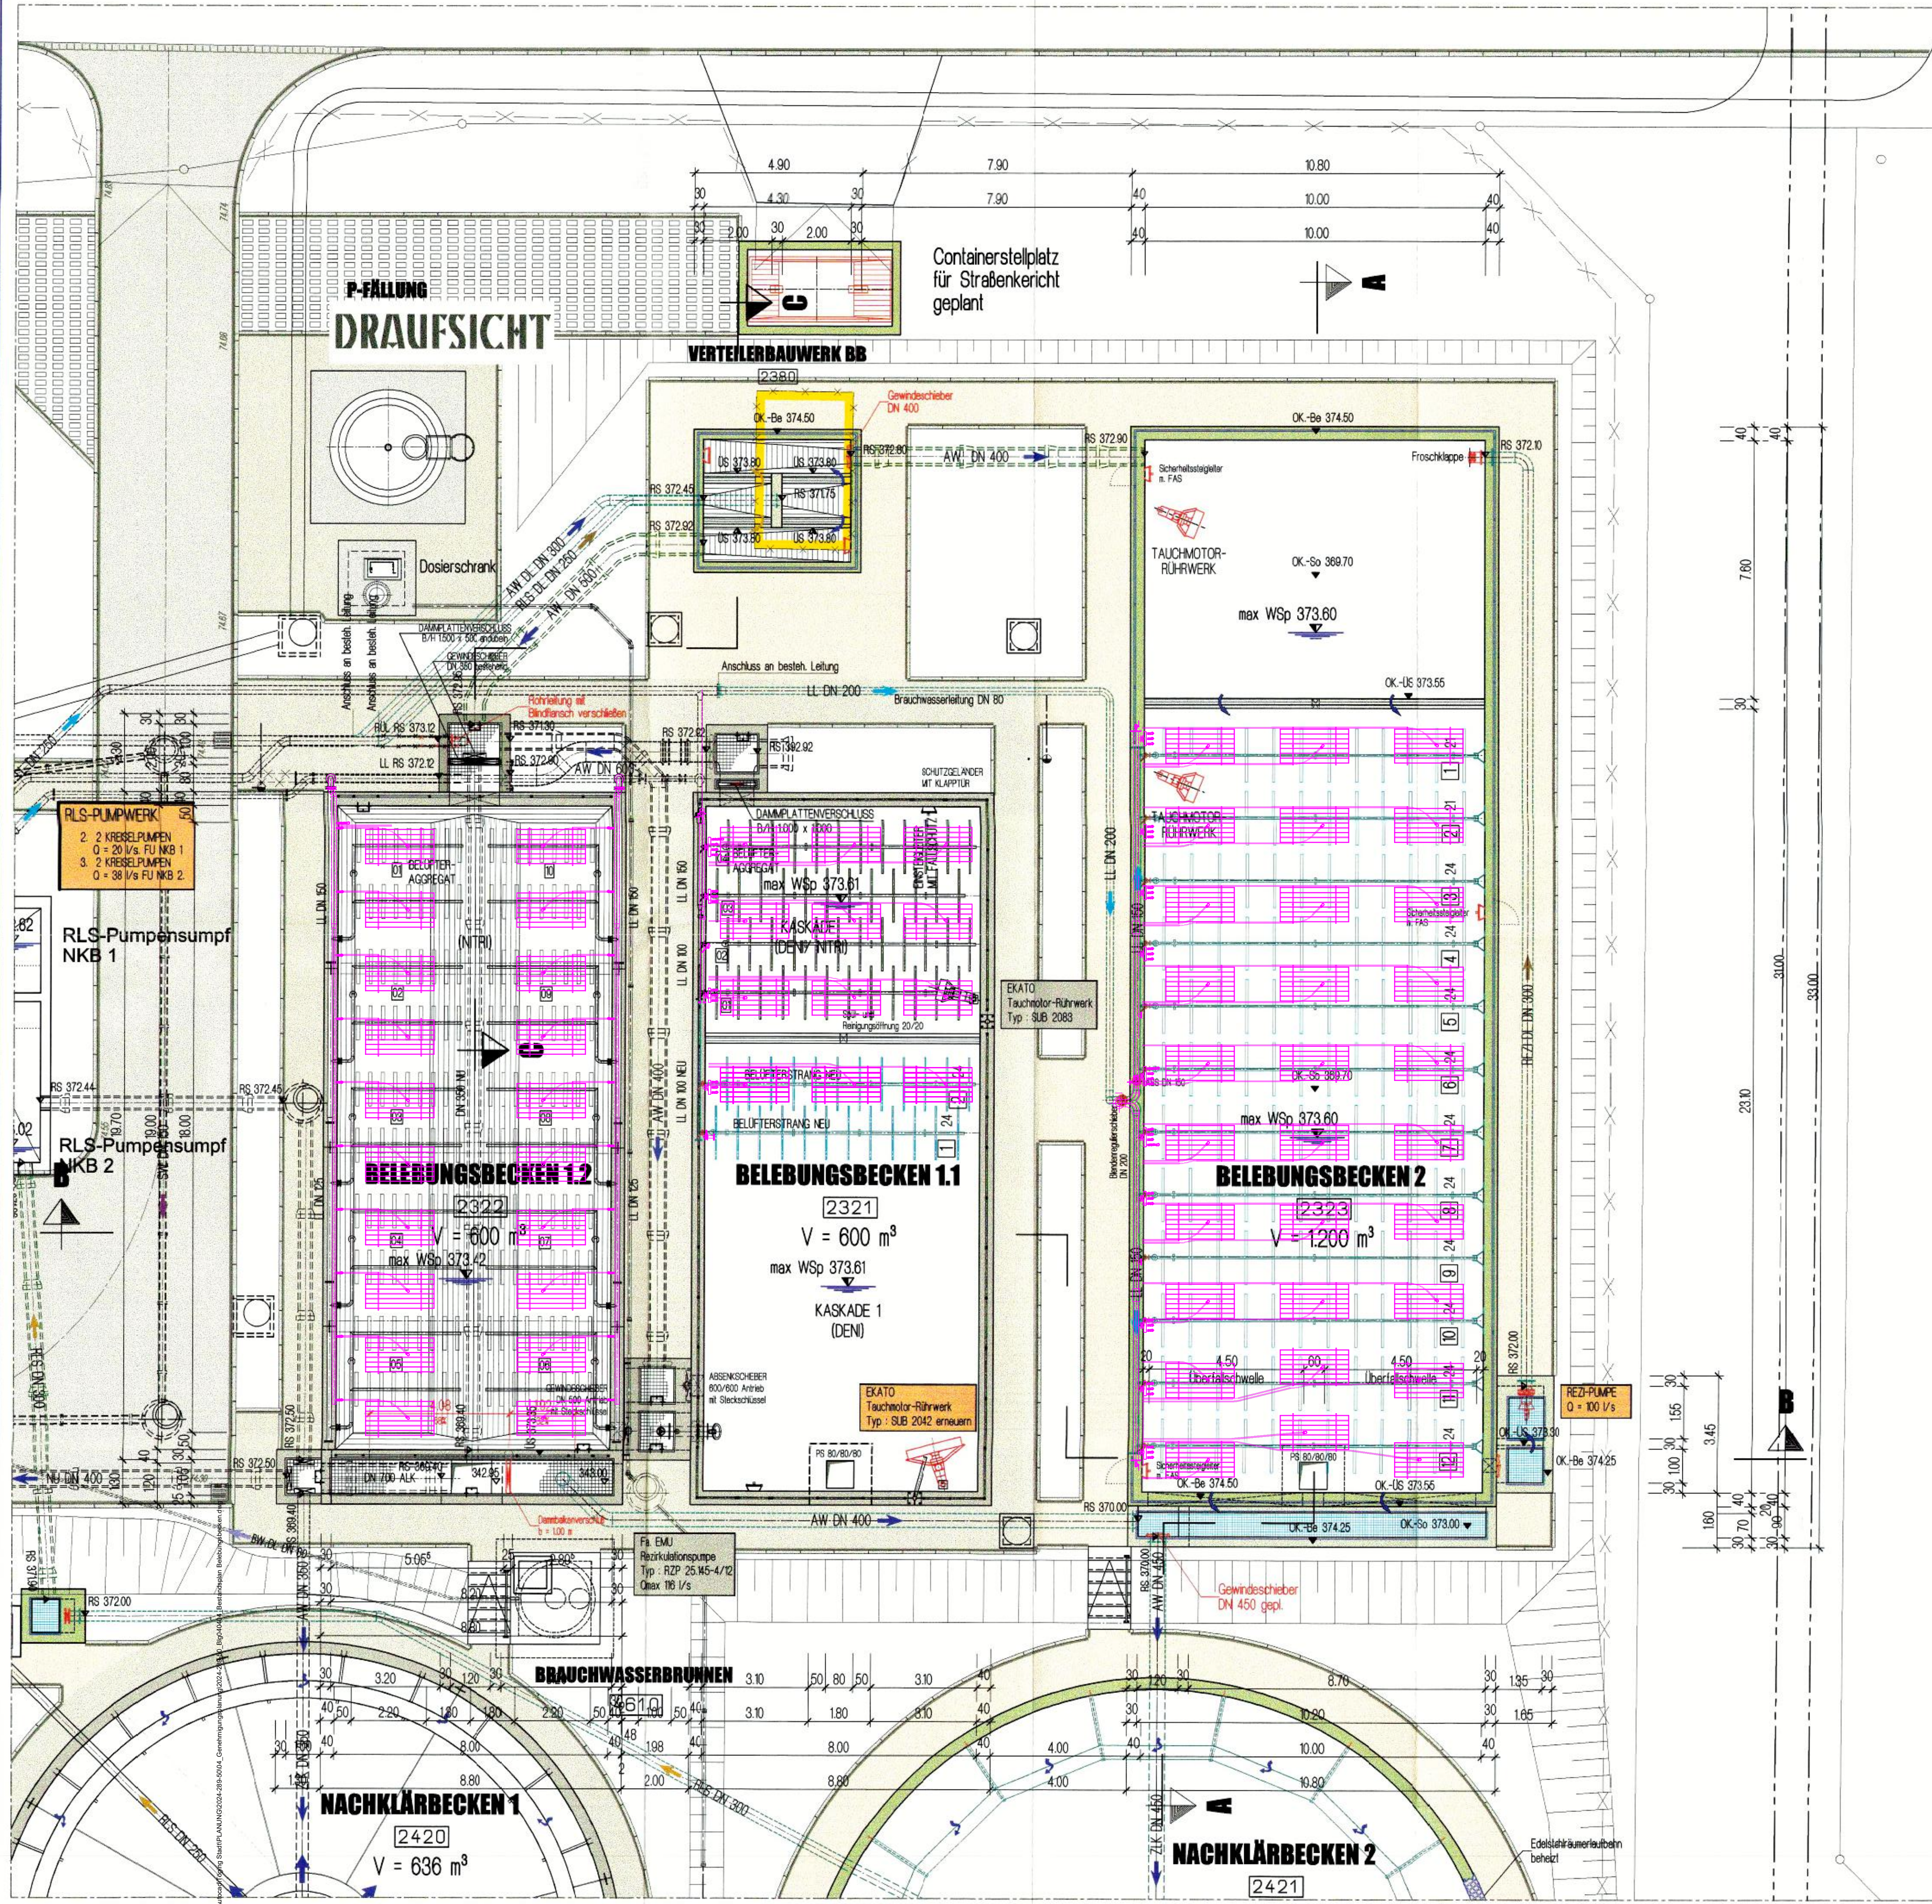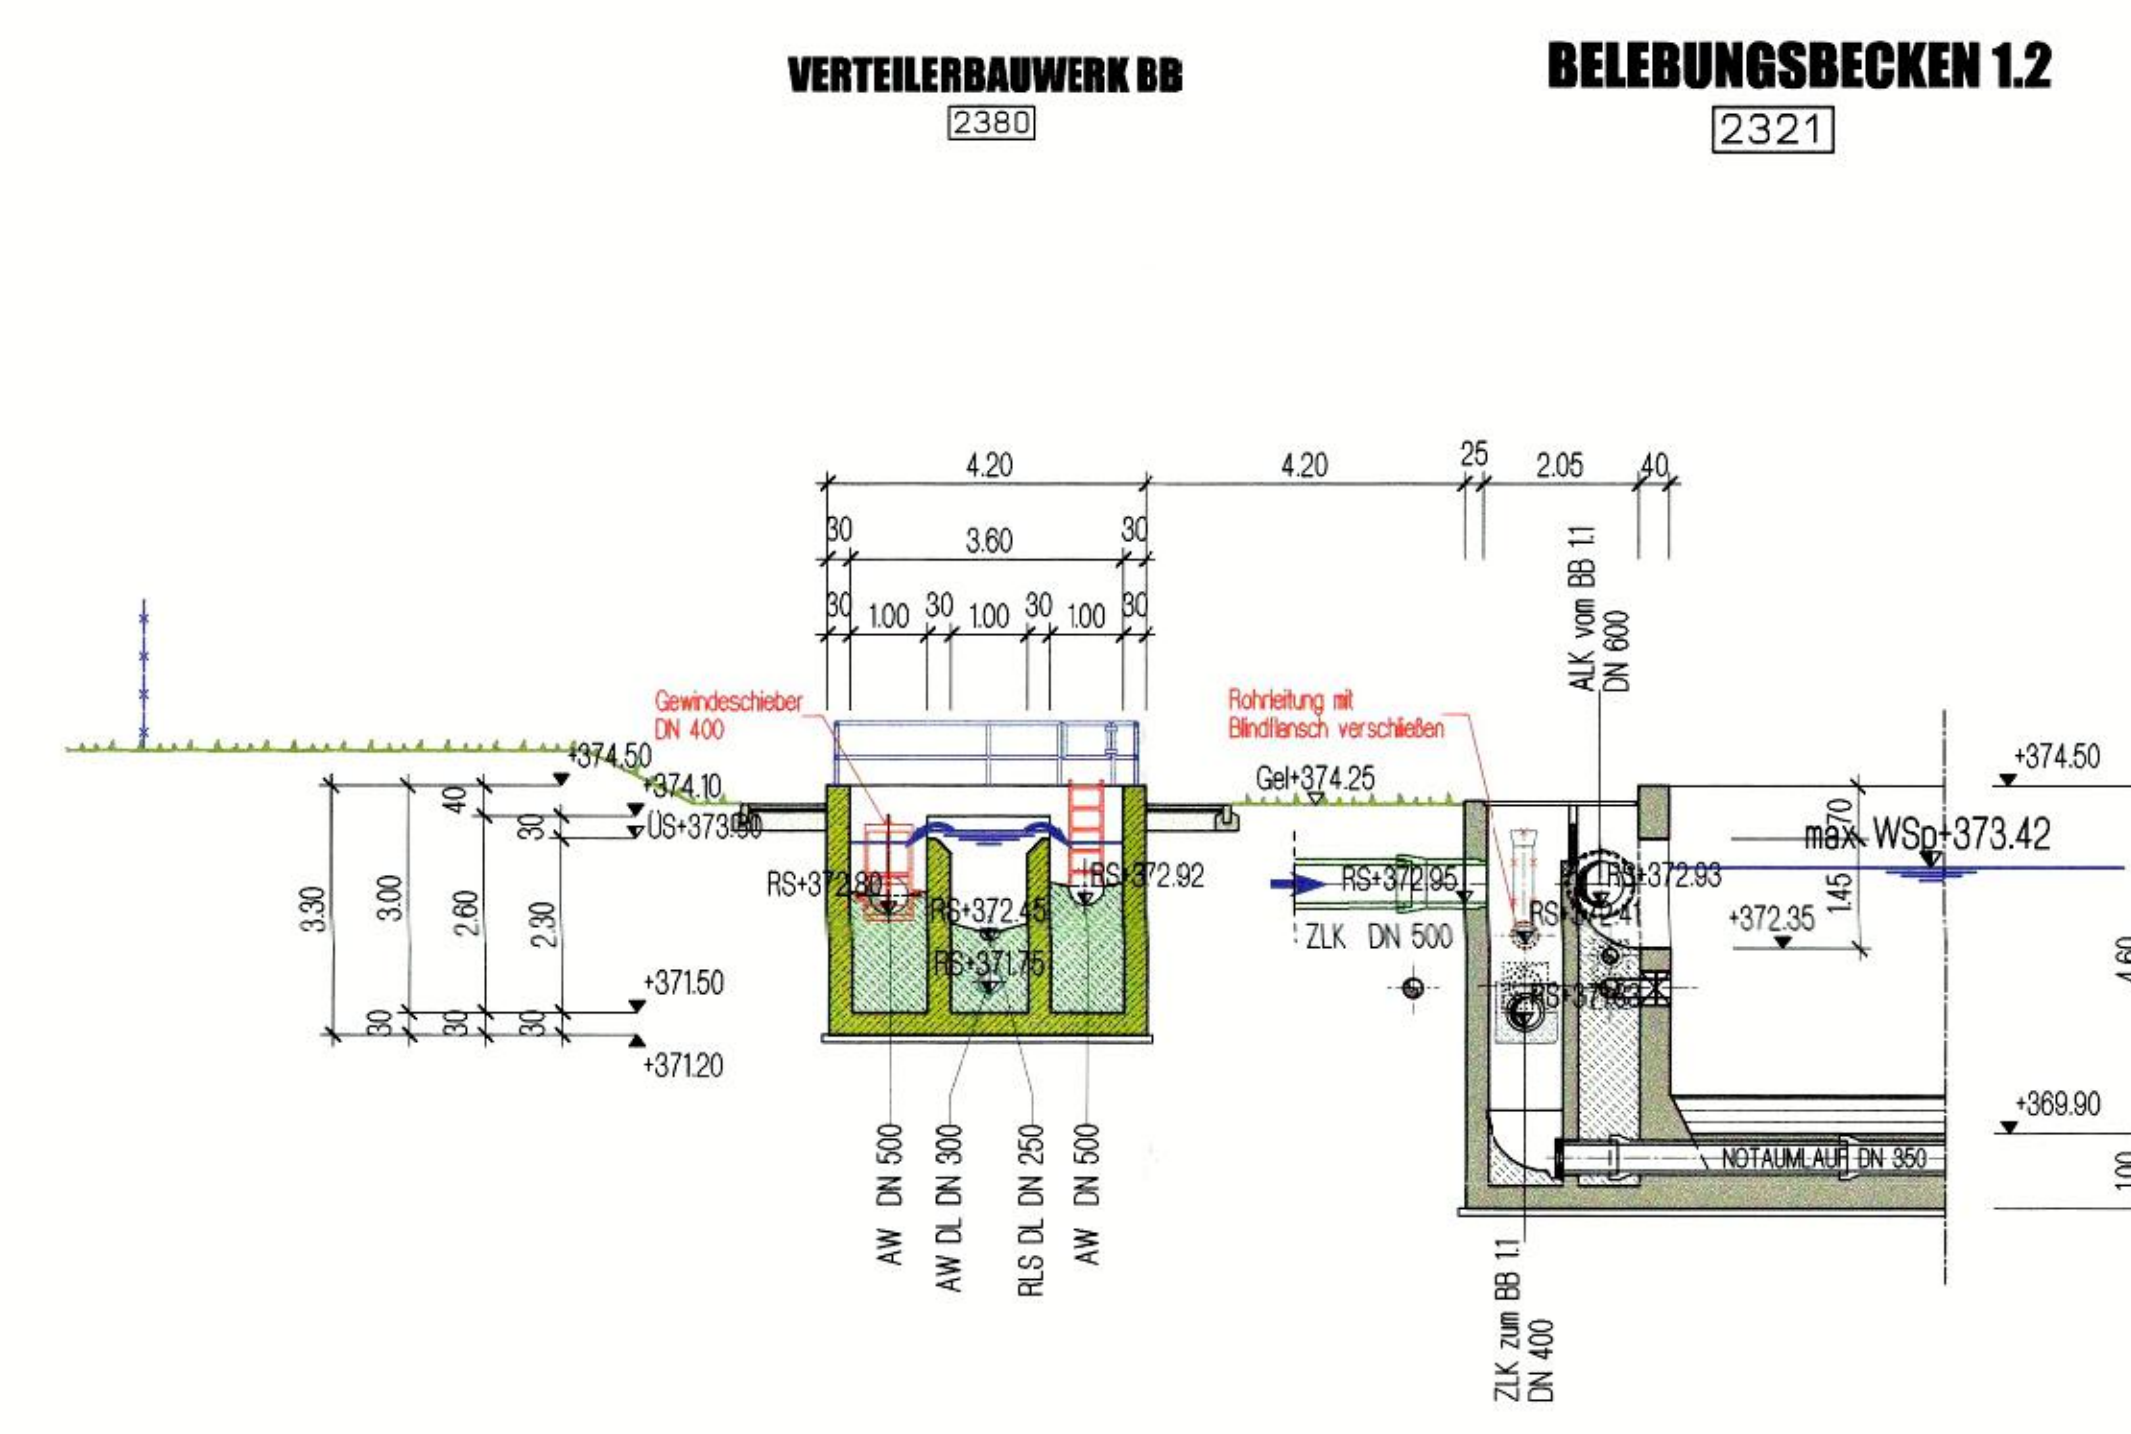

Datum	Fachbereich	Bauart	Plan-Nr.
25.09.08	Bau + Betr.	23.23.11.01	
Index	1	2	3
	1	2	3

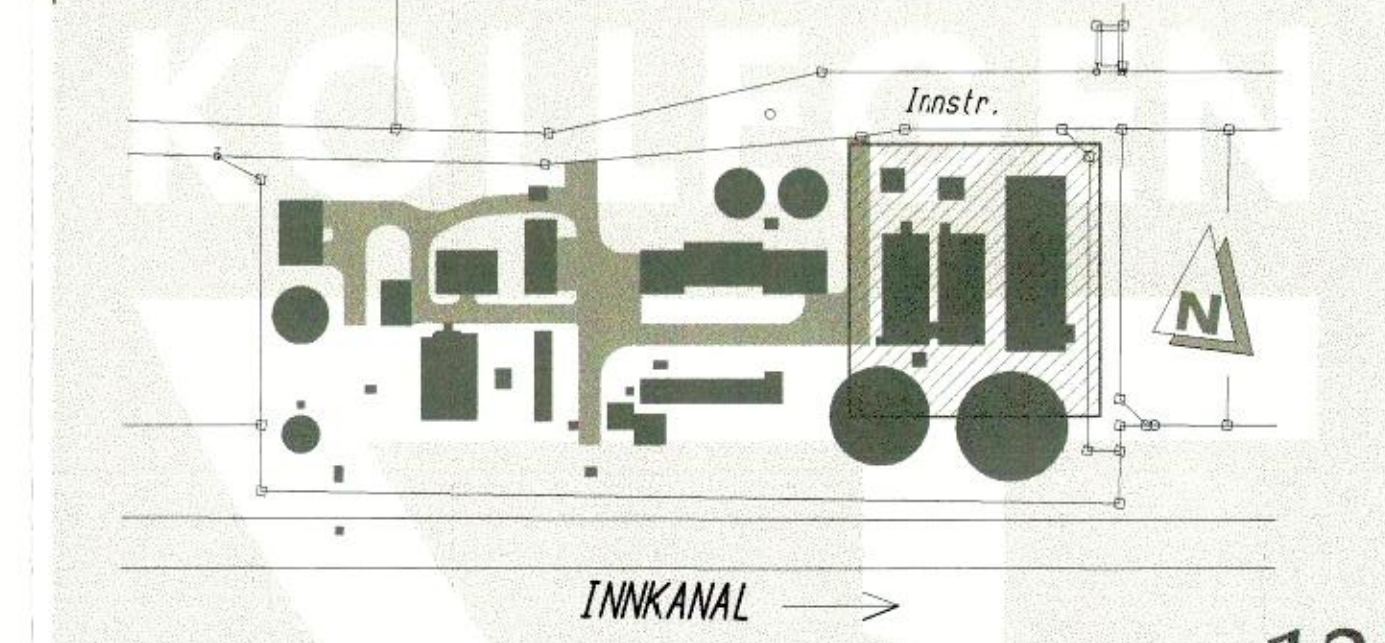

STADT TÖGING am INN	
Erweiterung und Modernisierung der Nach- Biolog. Kläranlage 22.000 EW	
Bauart	BELEBUNGSBECKEN Verteilerbauwerk BB
Leistungsphase	Genehmigungsplanung
Planart	DRAUFSICHT und SCHNITTE A-A bis C-C
Hauptplaner	DÜNSER - AIGNER - KOLLEGEN Ingenieurplanungsgruppe GmbH
Auftraggeber	STADT TÖGING am INN
Datum	04. Okt. 2008

Grundlage: Genehmigungspl. Kläranlage Töging am Inn
Lage: DHDN 80 mit GK-Anbindung
Höhe: DHDN 2, Niv. nach Status 100

Ergänzt durch Mayr Beratende Ingenieure PartG mbH

mayr ingenieure	
Mayr Beratende Ingenieure PartG mbH	Blütenweg 5 85551 Althausch T +49 8251 8750 0 F +49 8251 8750 27 info@mayr-ingenieure.de
bearbeitet	13.02.2026
gezeichnet	13.02.2026
geprüft	13.02.2026
Projektnr.	2024-289-50
Plan-Nr.	2024-289-50-01
Althausch, den 13.02.2026	

GENEHMIGUNGSPLANUNG

Stadt Töging a. Inn	
Hauptstraße 26, 84513 Töging a. Inn, Tel. 0851 5044-0, Fax 0851 9504-50, E-Mail: raufhaus@töging.de	
Abwasserbeseitigung Töging a. Inn	
Neubearbeitung Wasserrecht für 22.000 EW	
aufgestellt:	
Töging a. Inn, den	