

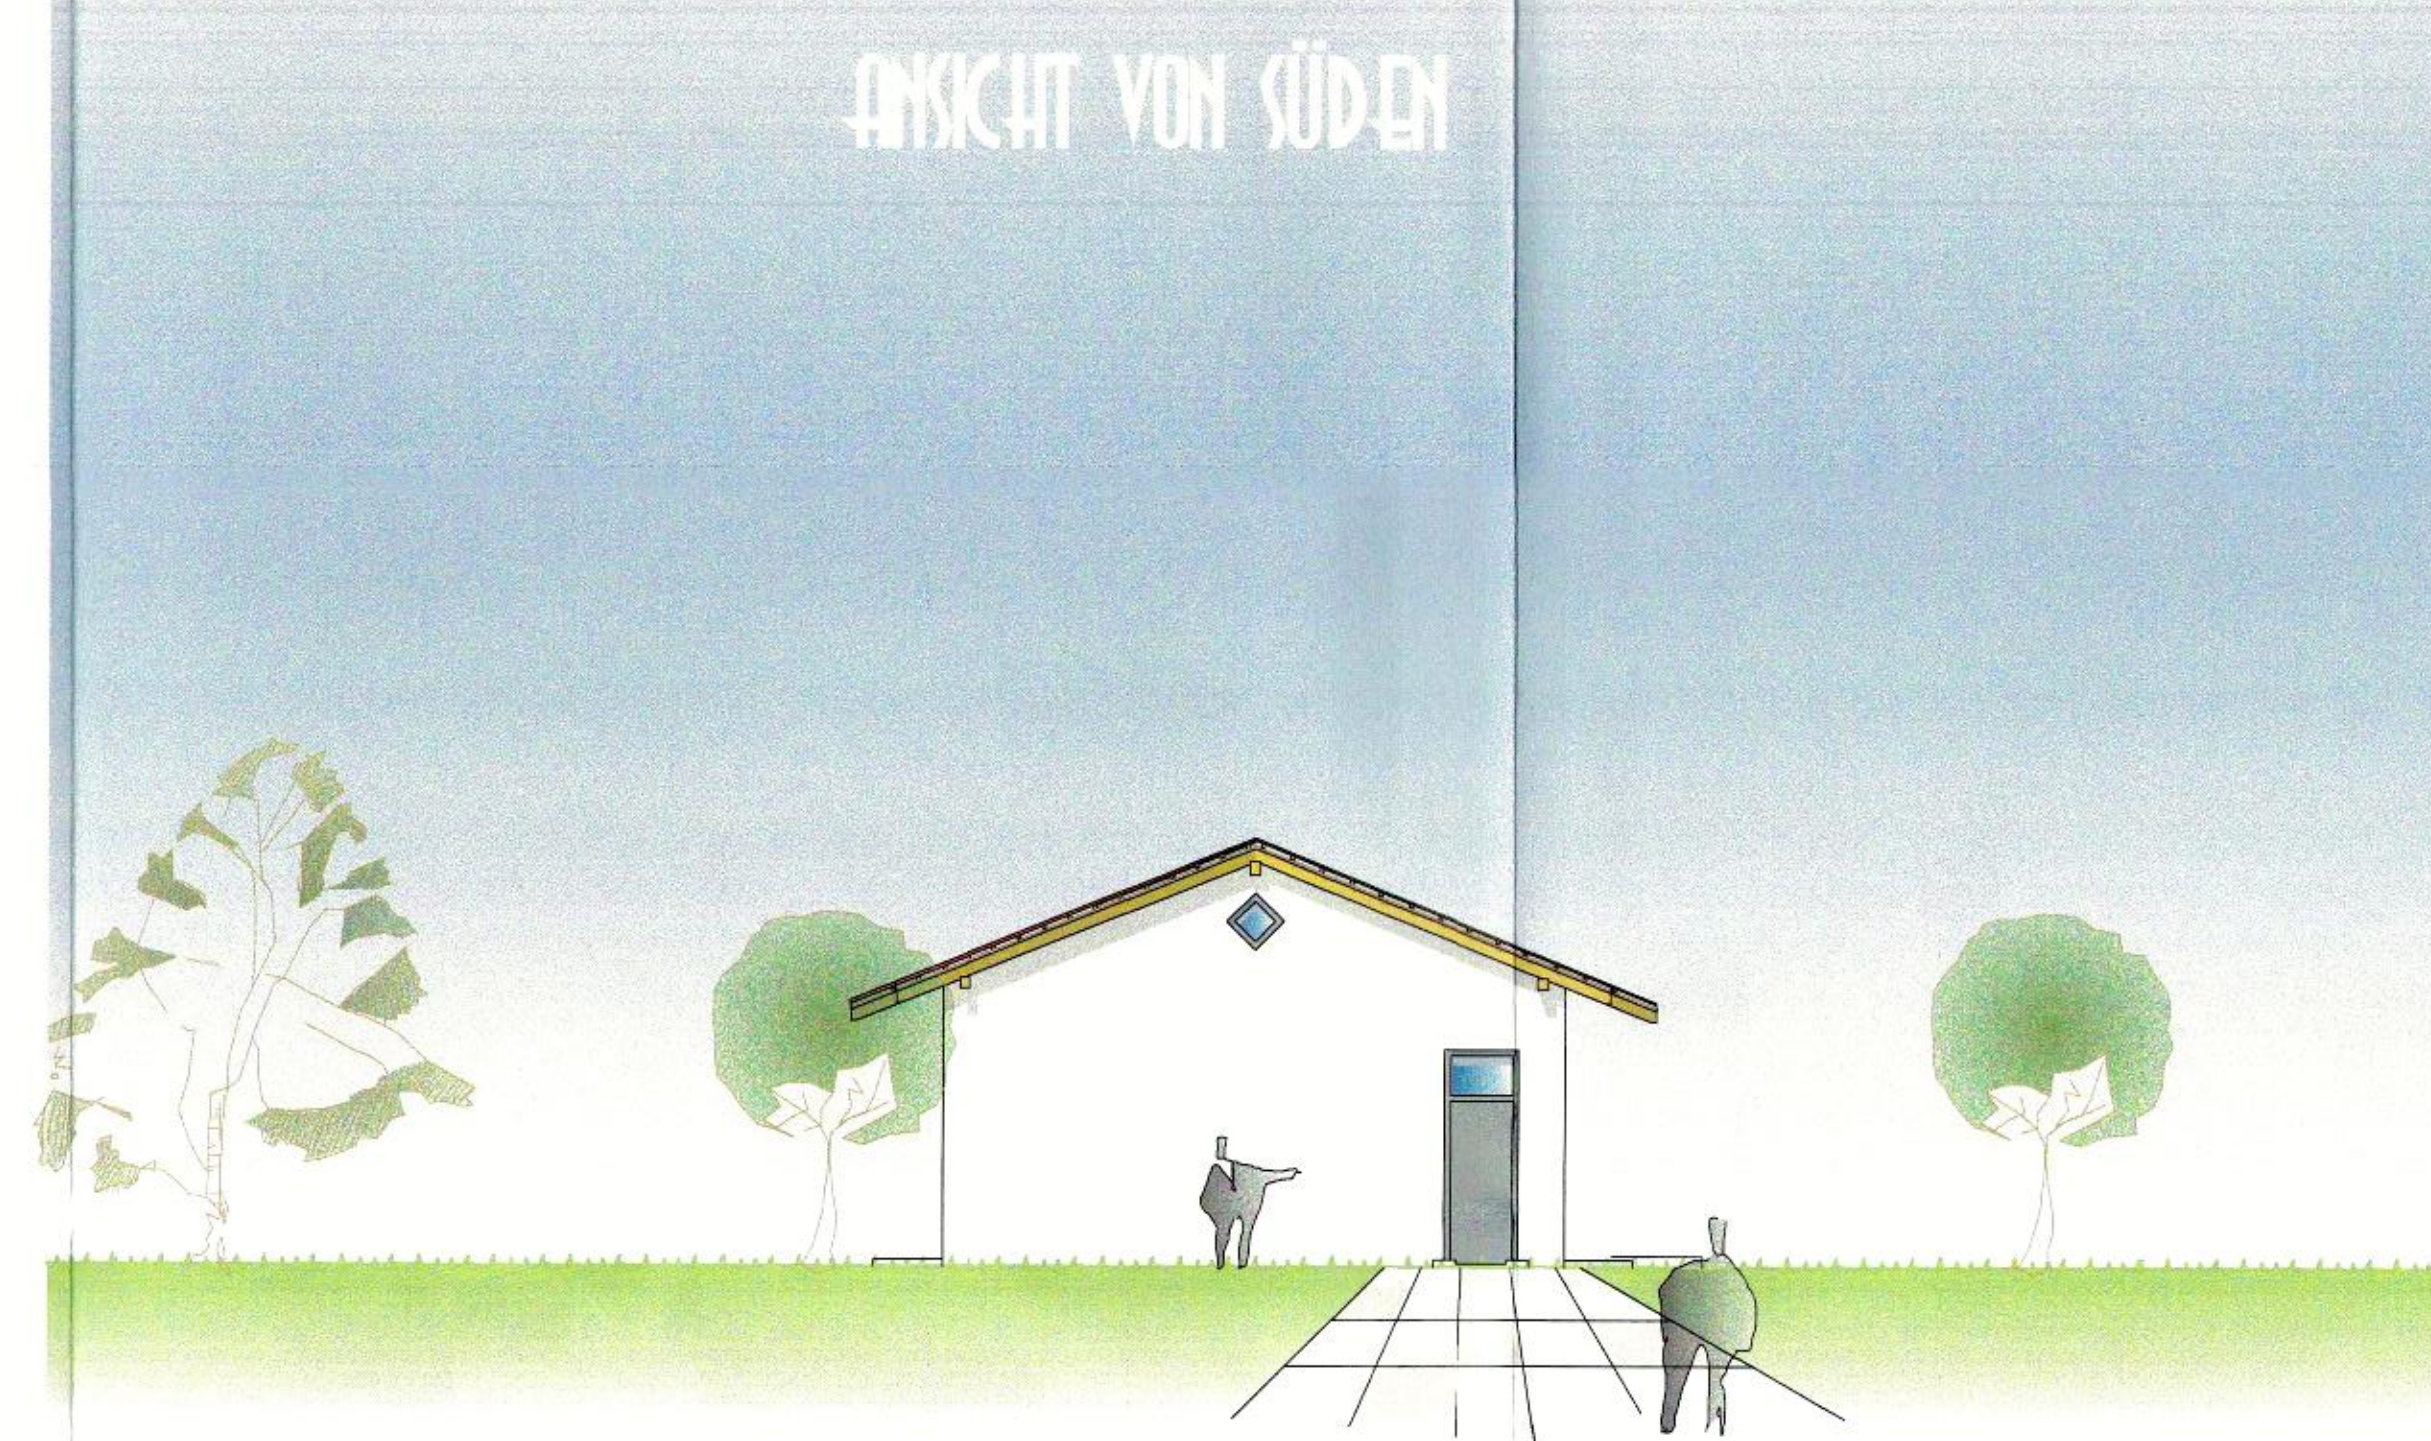
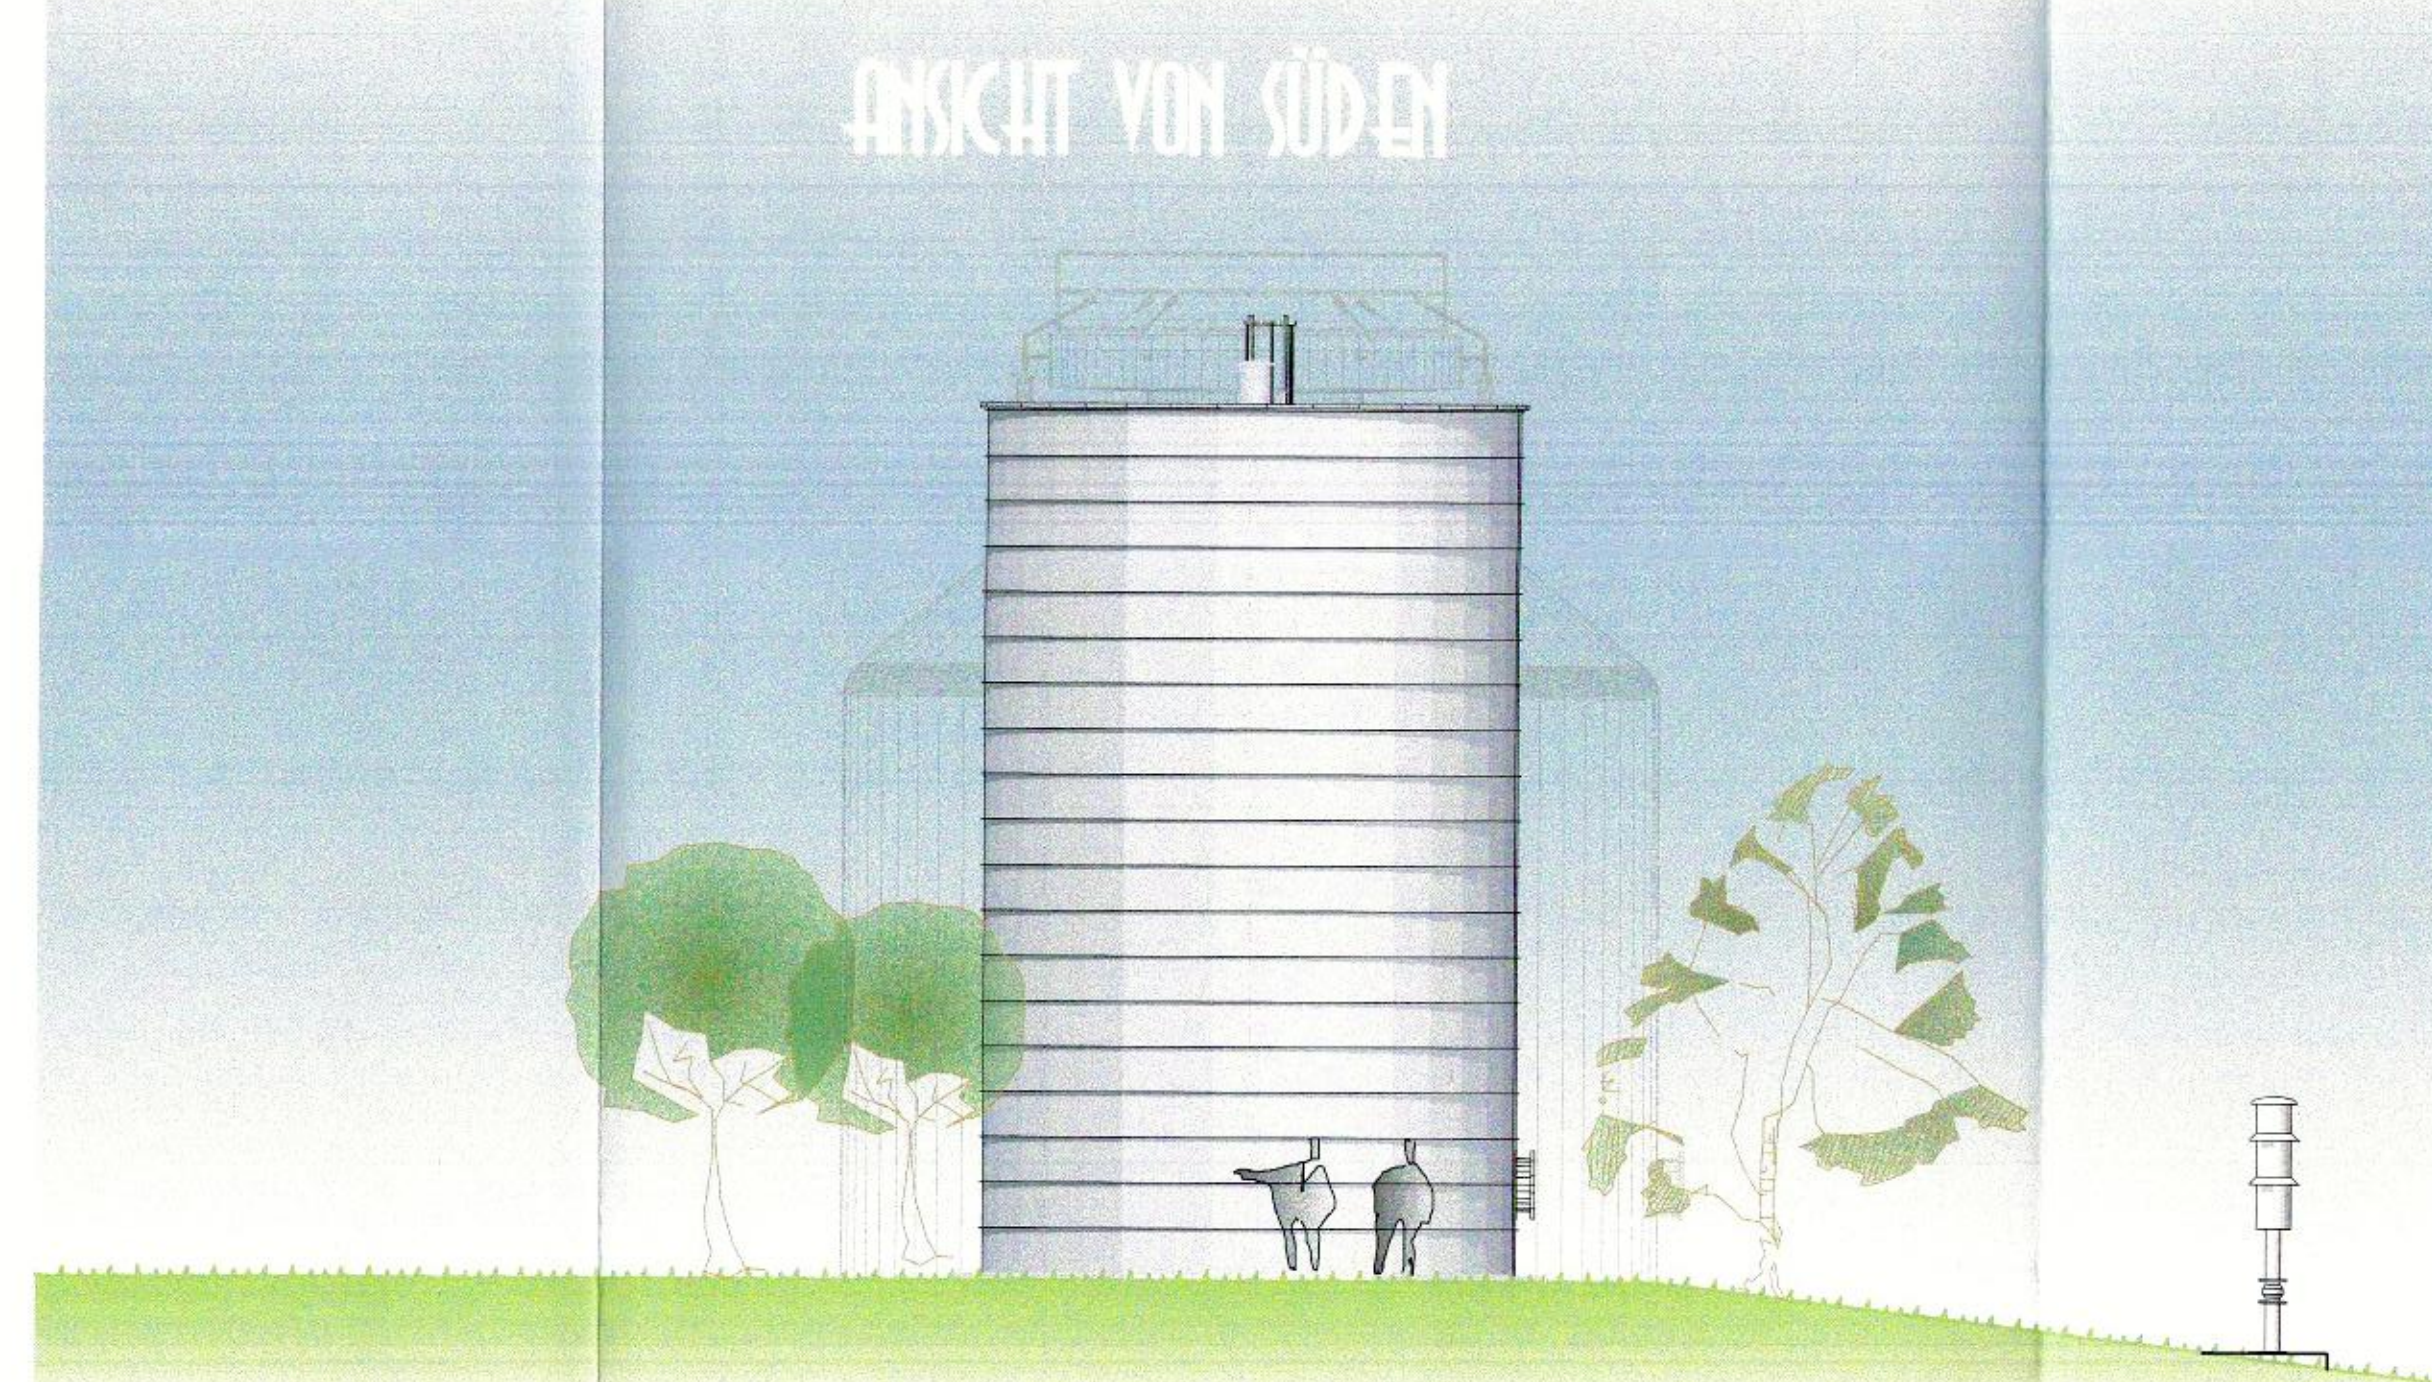
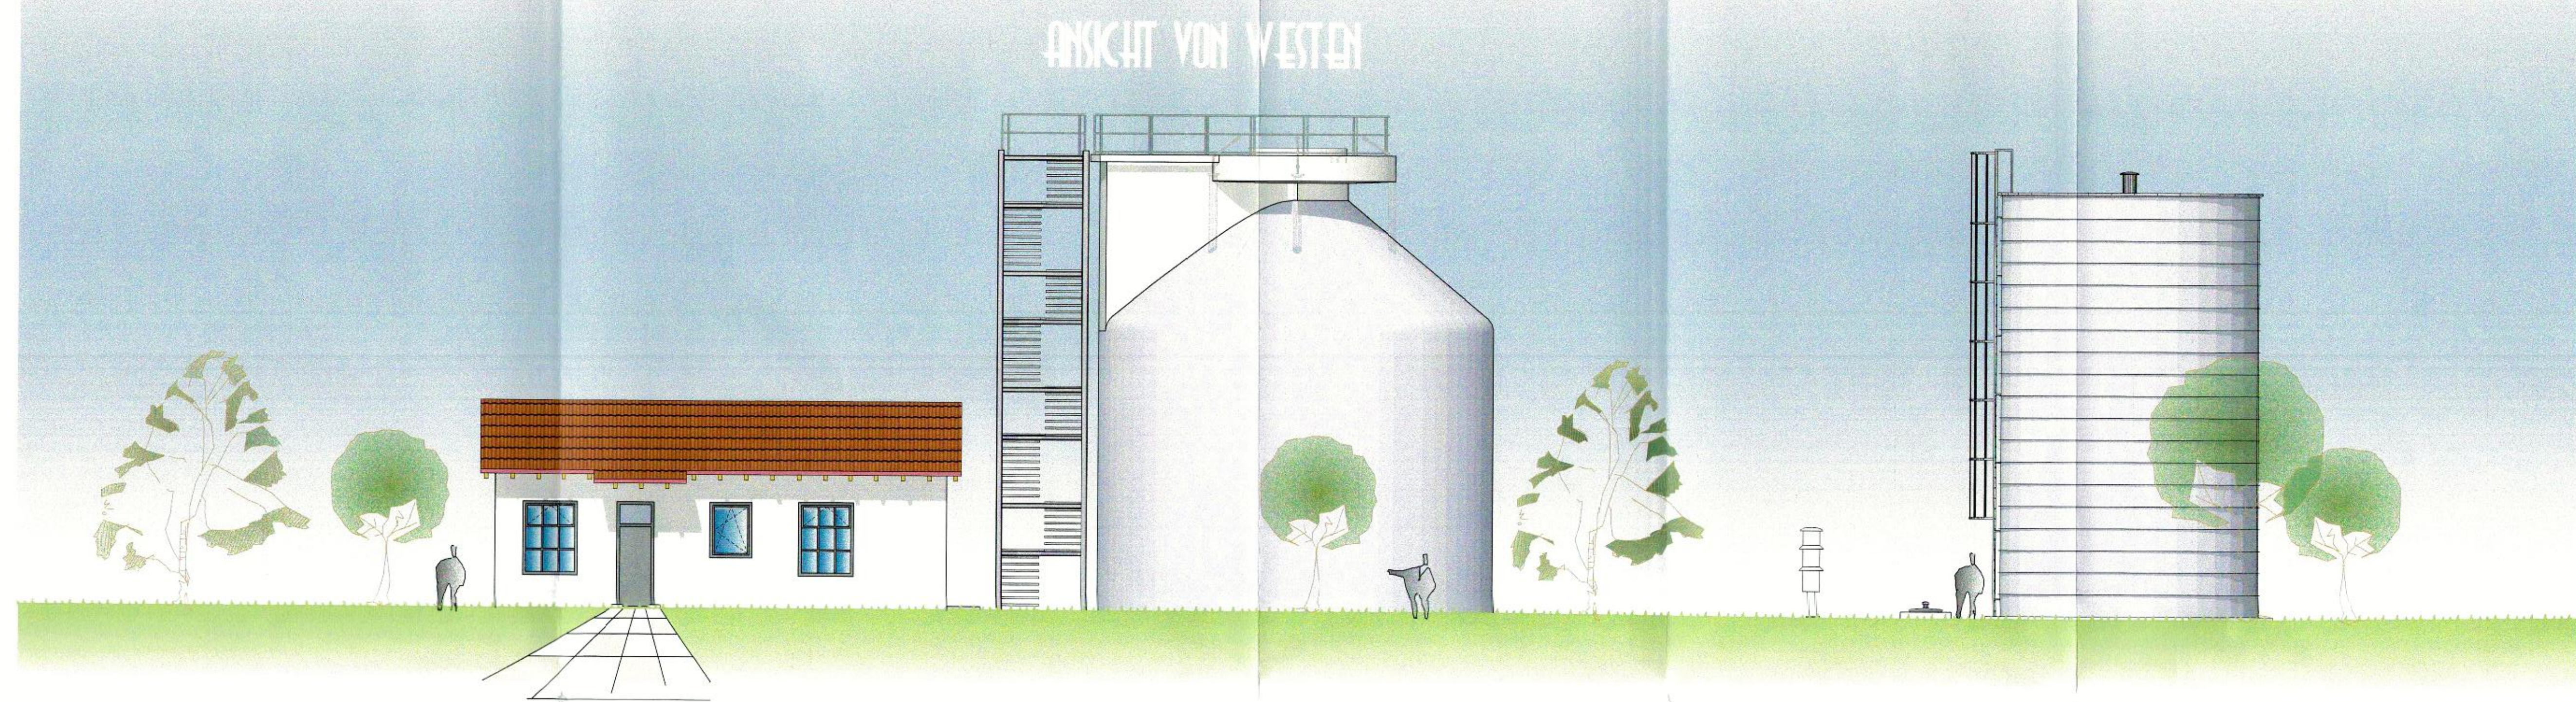


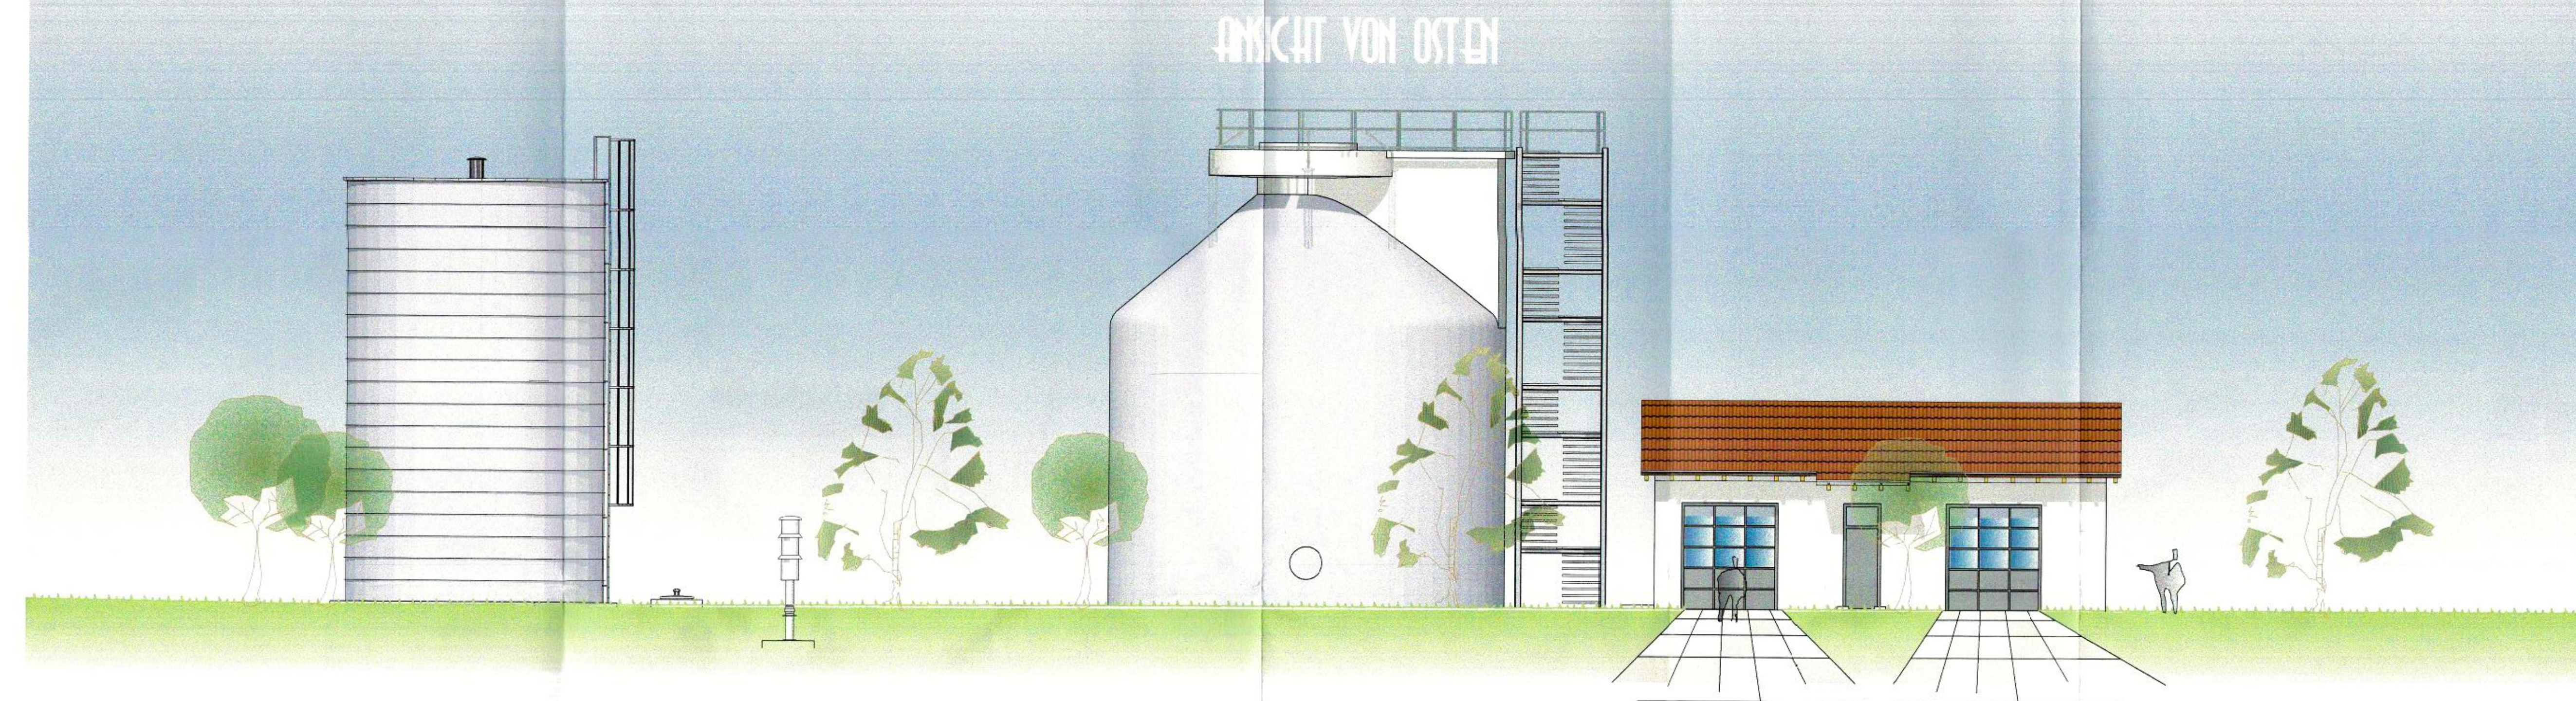

Datum	Fachbereich	Bauteil	Plan-Nr.
25.09.08	Bau+Betrie	0030	1102
Index	1	2	3

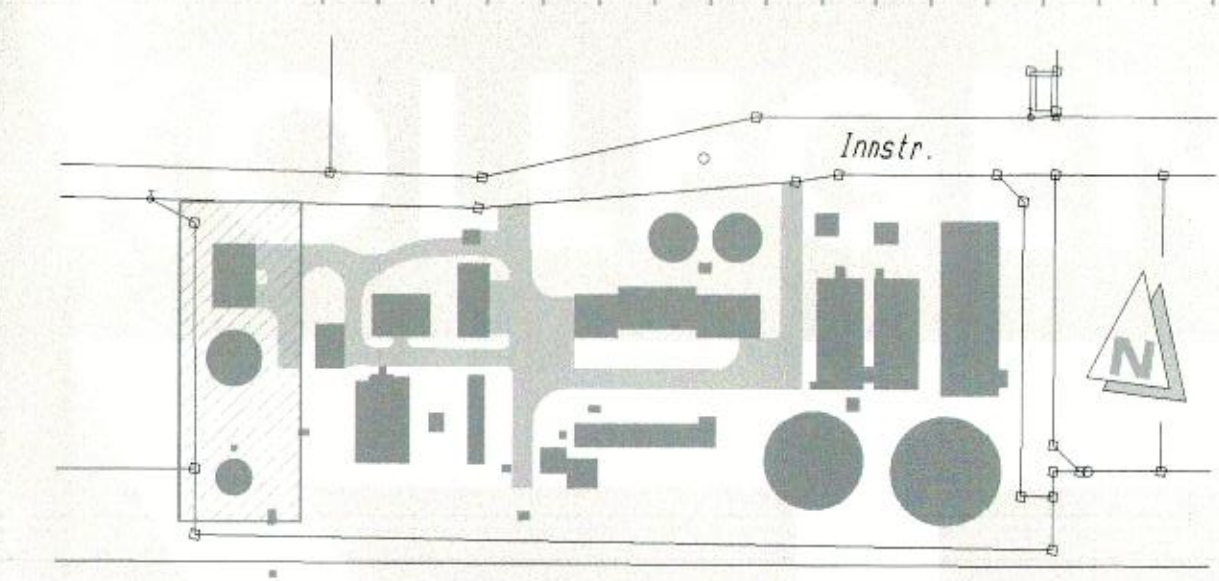

INNEKANAL →

Beil.-Nr. 19

STADT TÖGING am INN
Erweiterung und Modernisierung
der Mech.-Biolog. Kläranlage 22.000 EW

KLÄRANLAGE GESAMT

Leistungsphase	Genehmigungsplanung	Vergabe-einheit	1
Planart	ANSICHTEN DER HOCHBAUTEN TEIL 2	Maßstab	1:100
Hauptplaner	DÜNSER • AIGNER • KOLLEGEN Ingenieurplanungsgruppe GmbH Tel. 089 52204-0 Fax 089 52204-20 Bayerstr. 3 81379 MÜNCHEN	Datum	28.09.2006
Auftraggeber	STADT TÖGING am INN 1. Bürgermeister 84513 TÖGING am INN	Ges.	W. L.

Grundlage: Genehmigungsplanung Kläranlage Töging am Inn
Kläranlage gesamt, Ansichten der Hochbauten Teil 2
Erstellt: 28.09.2006
Dünsen - Aigner - Kollegen Ingenieurplanungsgruppe GmbH

Vermessungstechnische Bezugssysteme:
Lage: DHDN 50 mit GK-Anbindung
Höhe: DHHN12, NN-Höhen, Status 100

 mayr ingenieure	Myr Beratende Ingenieure PartG mbB		bearbeitet	13.02.2026	Meyer
	Blütenweg 5 86551 Alchath T +49 8251 8750 0 F +49 8251 8750 27 info@mayr-ingenieure.de		gezeichnet	13.02.2026	Weidemann
			geprüft	13.02.2026	Schreff
			Projekt-Nr.	2024-289-50	
Ihr Partner für Infrastrukturmaßnahmen			Plan-Nr.	100-0101-01, Besondere Anträge 1a, 1b	
			Alchath, 13.02.2026		

Nr.	Art der Änderung	Datum	Zeichen

GENEHMIGUNGSPLANUNG

Stadt Töging a. Inn
Hauptstraße 26, 84513 Töging a. Inn
Tel. 089 52204-0 Fax 089 52204-20
E-Mail: rehauss@töging.de

Abwasserbeseitigung Töging a. Inn
Neubearbeitung Wasserrecht für 22.000 EW

aufgestellt:	
Töging a. Inn, den	