


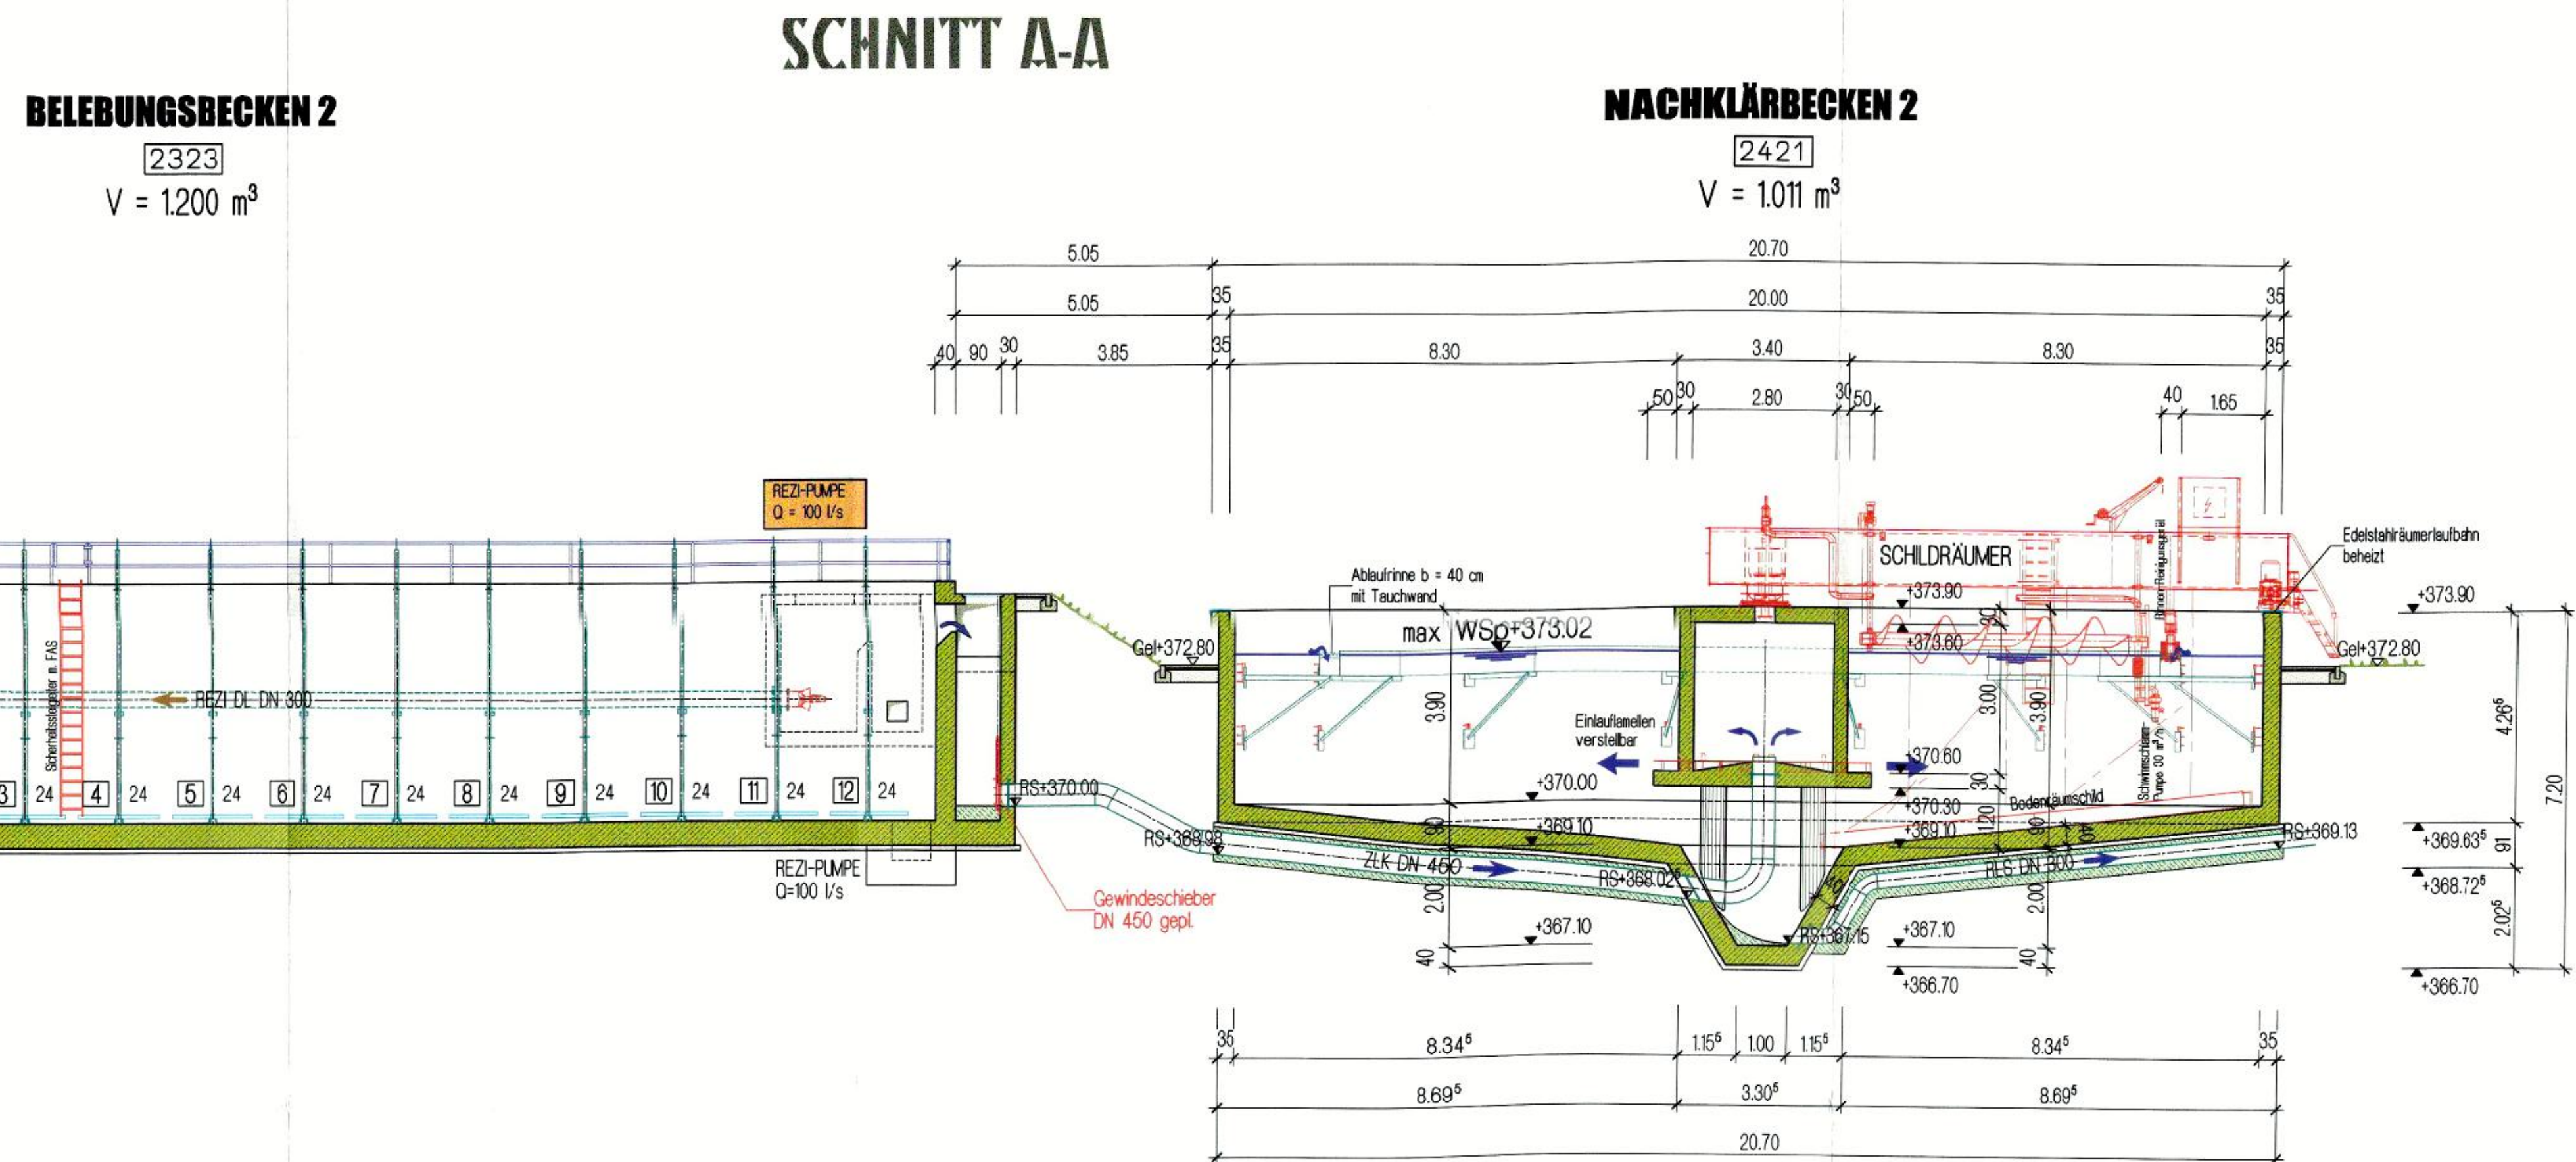

LEGENDE


	Bestehende Bauteile		Mauerwerk
	Abzubrechende Bauteile		Betonfertigteil
	Bewehrter Beton		Hot Asphalt Schnitt
	Unbewehrter Beton		Dämmschicht gegen Schall, Wärme, Kälte
	Porenbeton		Sperrschicht gegen Feuchtigkeit

ZEICHENERKLÄRUNG :

	Fußpfad Abwasser		ZK - Zulaufkanal	leitung
	Fußpfad Schlamm		ALK - Ablaufkanal	leitung
	Fußpfad Luft		BW - Brauchwasser	leitung
	Oberkante		FLW - Rücklaufwasser	leitung
	Unterkanal		TW - Trinkwasser	leitung
	Oberkante Fertigfußboden		TRW - Trübwasser	leitung
	Oberkante Rohfußboden		FLS - Faulschlamm	leitung
	Rohrsohle		RLS - Rücklaufschlamm	leitung
	Rohrsohle		SS - Schwemmschlamm	leitung
	Überfallschnele		USS - Überschlamm	leitung
	Wasserspiegel		UWS - Unwärschlamm	leitung
			LL - Luftleitung	leitung
			G - Ges.	leitung

ABKÜRZUNGEN :

ZK	- Zulaufkanal	leitung
ALK	- Ablaufkanal	leitung
BW	- Brauchwasser	leitung
FLW	- Rücklaufwasser	leitung
RLW	- Rücklaufwasser	leitung
TW	- Trinkwasser	leitung
TRW	- Trübwasser	leitung
FLS	- Faulschlamm	leitung
FS	- Fäulschlamm	leitung
RLS	- Rücklaufschlamm	leitung
SS	- Schwemmschlamm	leitung
USS	- Überschlamm	leitung
UWS	- Unwärschlamm	leitung
LL	- Luftleitung	leitung
G	- Ges.	leitung

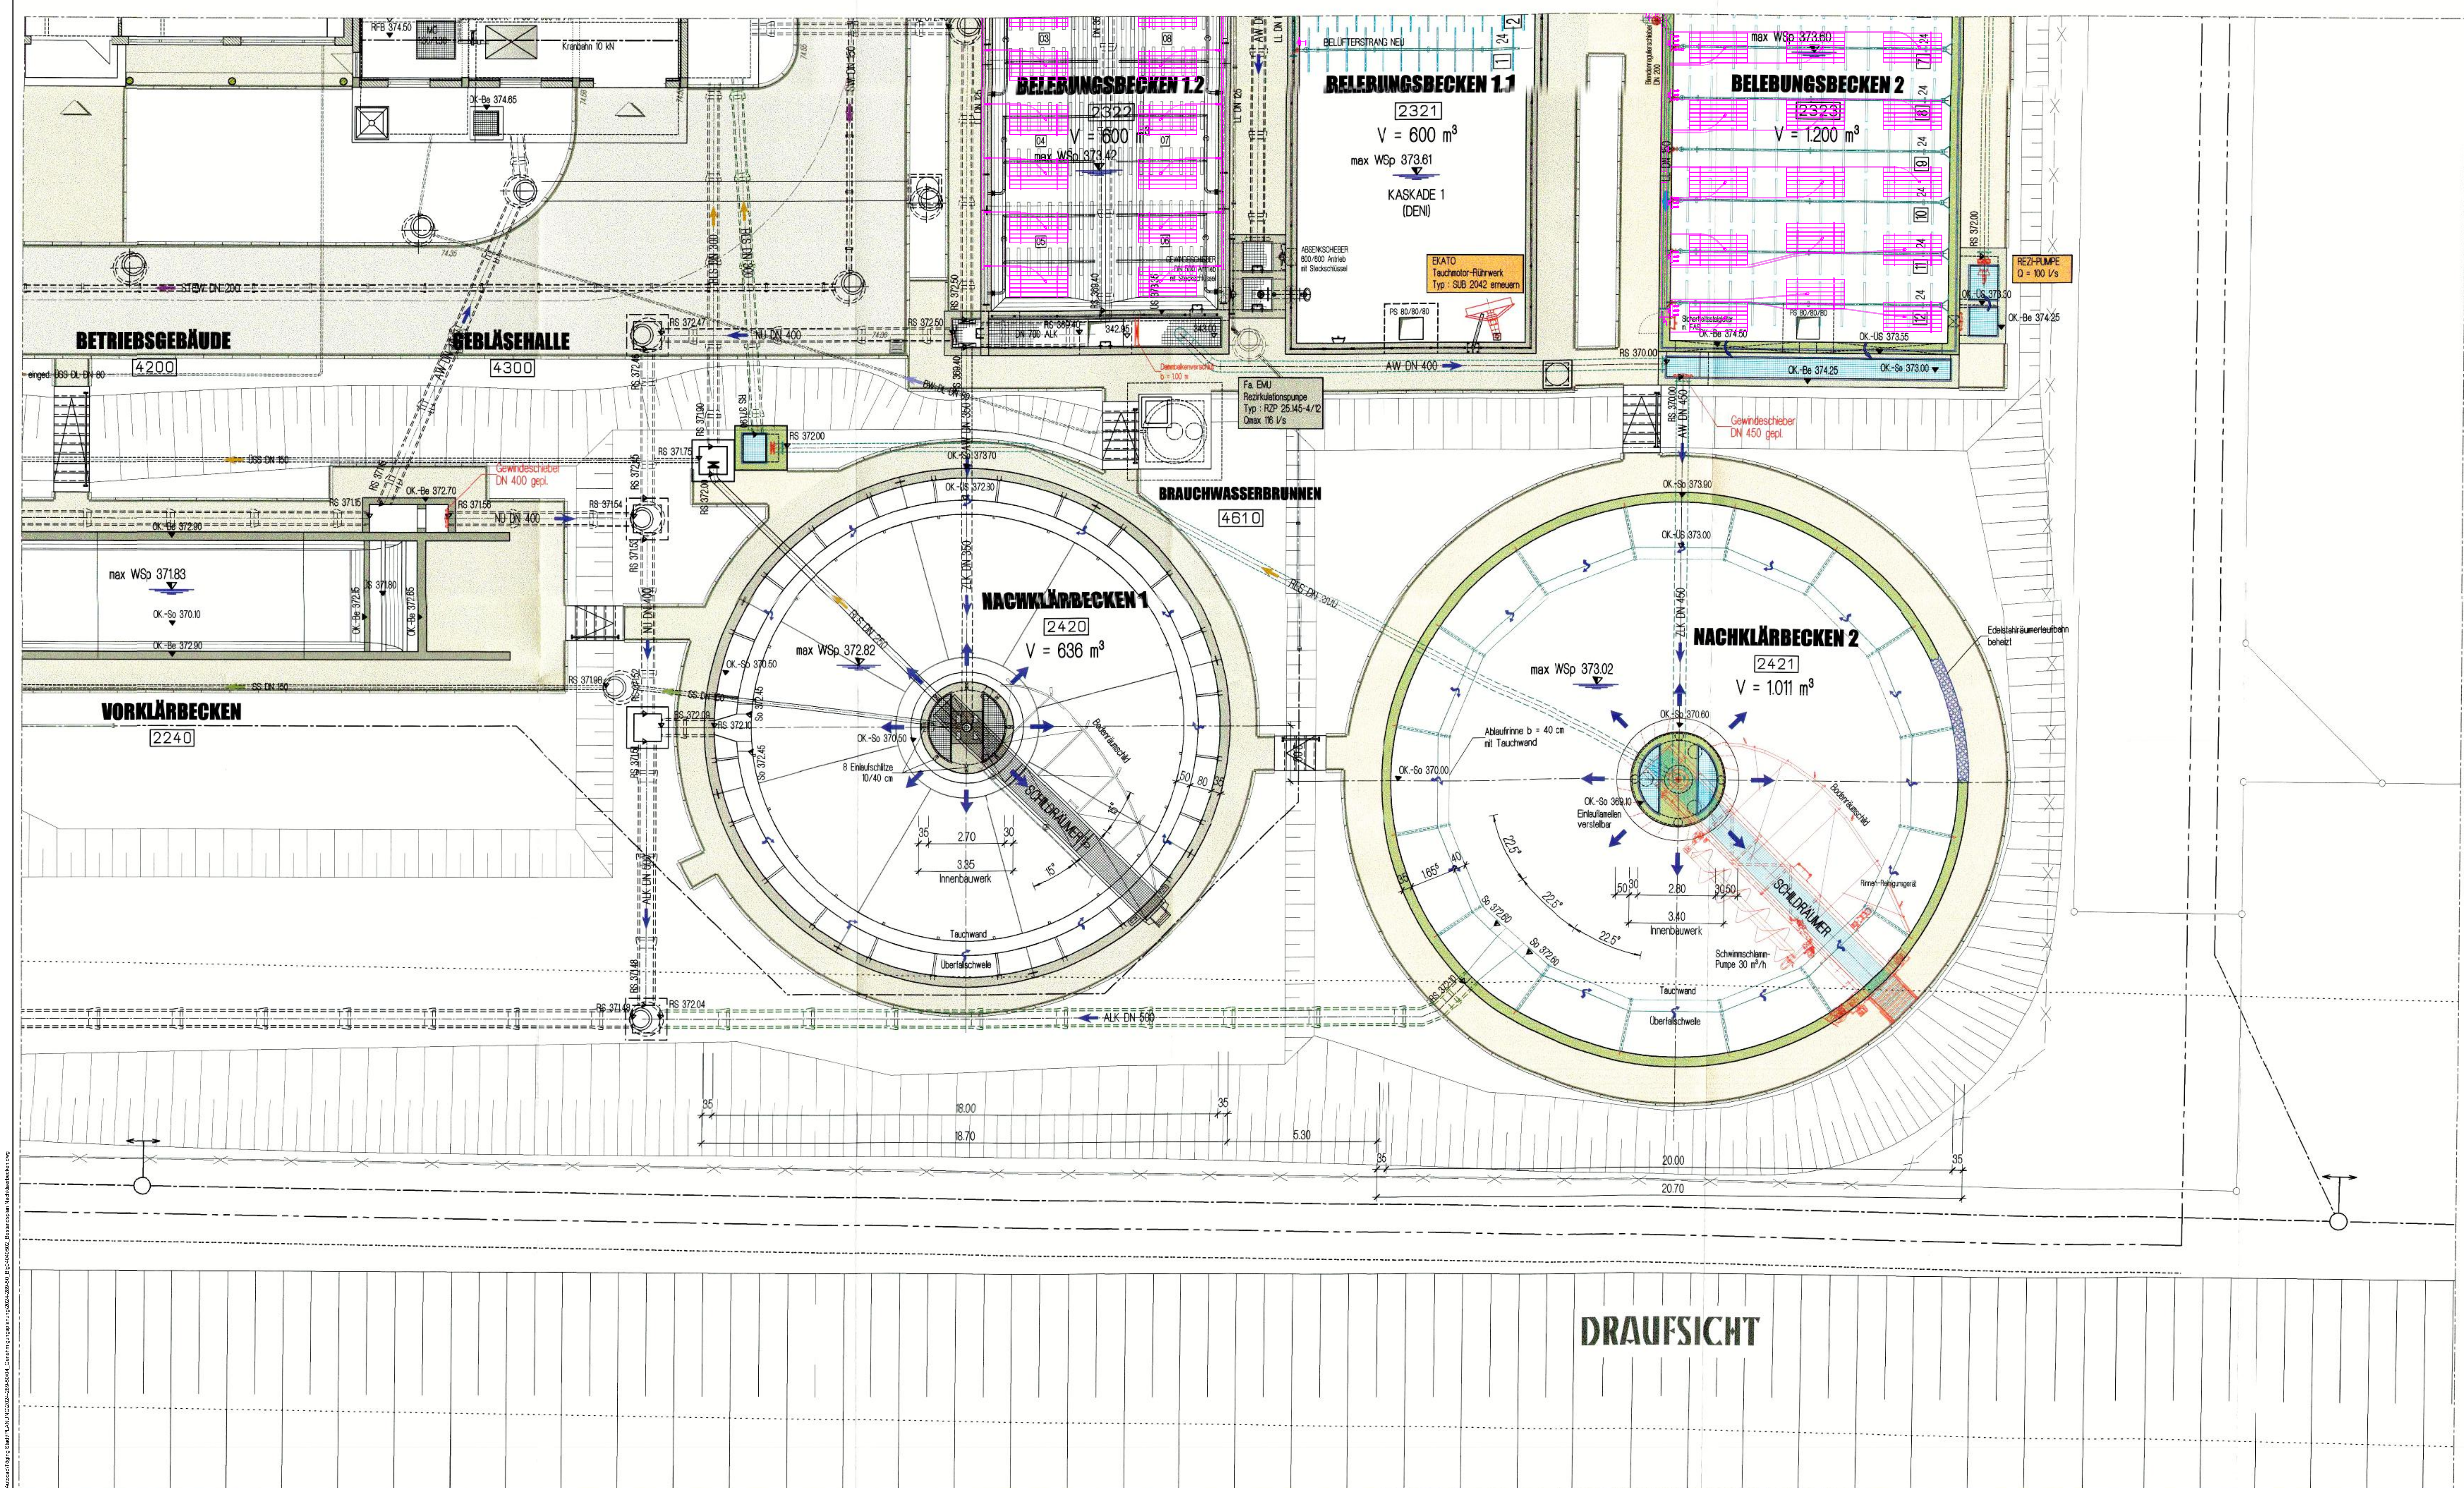

Datum: 25.09.2016

Index: 1 2 3 4 5 6 7 8 9 10

Fachbereich: Bau + Betr.

Beutell: 2421

Plan-Nr.: 11101

INNEKANAL

Übersicht

Beil.-Nr. 14

STADT TÖGING am INN
Erweiterung und Modernisierung
der Mech.-Biolog. Kläranlage 22.000 EW

Bauart: NACHKLÄRBECKEN

Leistungsphase: Genehmigungsplanung

Planart: DRAUFSICHT und SCHNITTE A-A

Hauptplaner: DÜSNER + AIGNER + KOLLEGE

Auftraggeber: STADT TÖGING am INN

Vergabe-einheit:

Maßstab: 1:100

Format:

Datum: 28.09.2006

Gez.:

Datum: 04. Okt. 2006

Ges.:

Grundlage: Genehmigungsplanung Kläranlage Töging am Inn

Ergänzt durch: Mayr Beratende Ingenieure PartG mbB

Vermessungstechnische Bezugsysteme:

Lage: DGN 50 mit GÜ-Abbildung

Höhe: DHHN12, NN-Höhen, Status 100

mayr ingenieure

Mayr Beratende Ingenieure PartG mbB

Blumenweg 5

85531 Althaus

T +49 8251 9750 0

F +49 8251 9750 27

info@mayr-ingenieure.de

bearbeitet: 13.02.2026

gezeichnet: 13.02.2026

geprüft: 13.02.2026

Projekt-Nr.: 2024-289-50

Plan-Nr.: 2024-289-50

Althaus, den 13.02.2026

STADT TÖGING am INN

Hauptstraße 26, 84513 Töging a. Inn.

Telefon: 08931 9004-0, Fax: 08931 9004-50

E-Mail: r.haus@töging.de

Unterlage / Blatt-Nr.: 4.4.5.2

Nachklärbecken

Draufsicht

Schnitt A-A

Maßstab: ca. 1:100

Abwasserbeseitigung Töging a. Inn

Neubeartragung Wasserrecht für 22.000 EW

aufgestellt:

Töging a. Inn, den: