


MASCHINENGEBÄUDE
4500



MASCHINENGEBÄUDE
4500


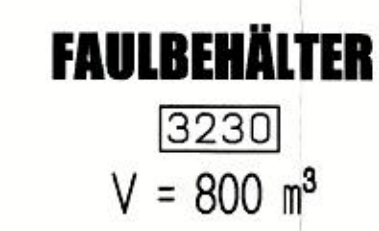


	Bestehende Bauteile		Mauerwerk
	Abzubrechende Bauteile		Betonfertigteil
	Bewehrter Beton		Holz Ansicht Schnitt
	Unbewehrter Beton		Dämmschicht gegen Schall, Wärme, Kälte
	Porenbeton		Sperrschicht gegen Feuchtigkeit

ABKÜRZUNGEN :

	Feldfließ Abwasser	ZLK	- Zulaufkanal	leitung
	Feldfließ Schlamm	AKL	- Ablaufkanal	leitung
	Feldfließ Luft	BW	- Brauchwasser	leitung
		FLW	- Faulwasser	leitung
OK	Oberkante	RLW	- Rücklaufwasser	leitung
UK	Unterkanal	TLW	- Trinkwasser	leitung
▽ OK-FFB	Oberkante Festigkeitsboden	TRW	- Trübwasser	leitung
▽ OK RFB	Oberkante Rohrlösungsboden	FLS	- Faulschlamm	leitung
RS	Rohrschale	FS	- Frischschlamm	leitung
OK RFB	Rohrschale	RS	- Rutschschlamm	leitung
		SS	- Schwimmschlamm	leitung
US	Überschaltwelle	OSS	- Überschlussschlamm	leitung
WSP	Wasserspiegel	UWS	- Unwirtschschlamm	leitung
		LL	- Lüftleitung	leitung
		G	- Gas-	leitung

ERDGESCHOSS

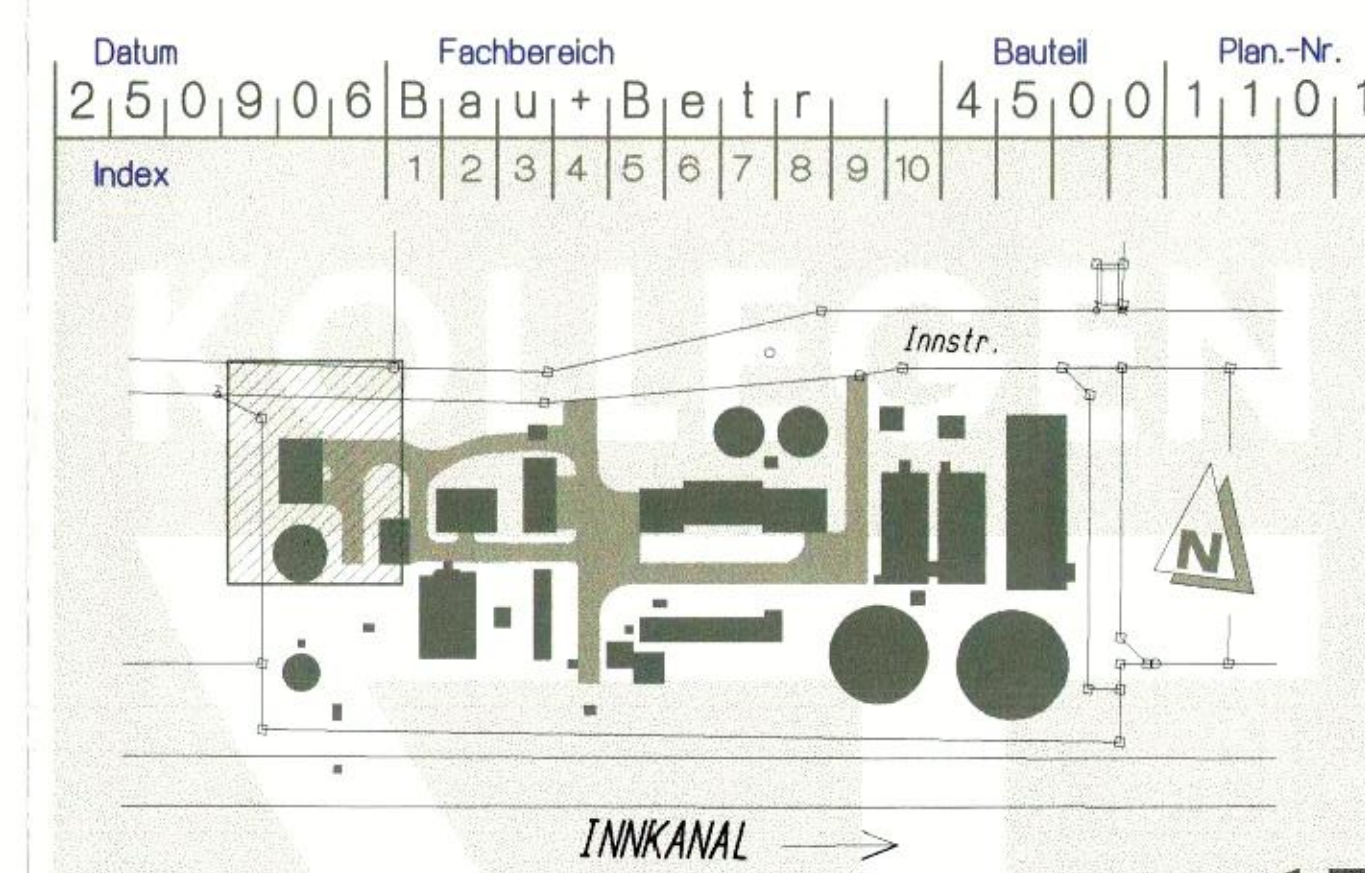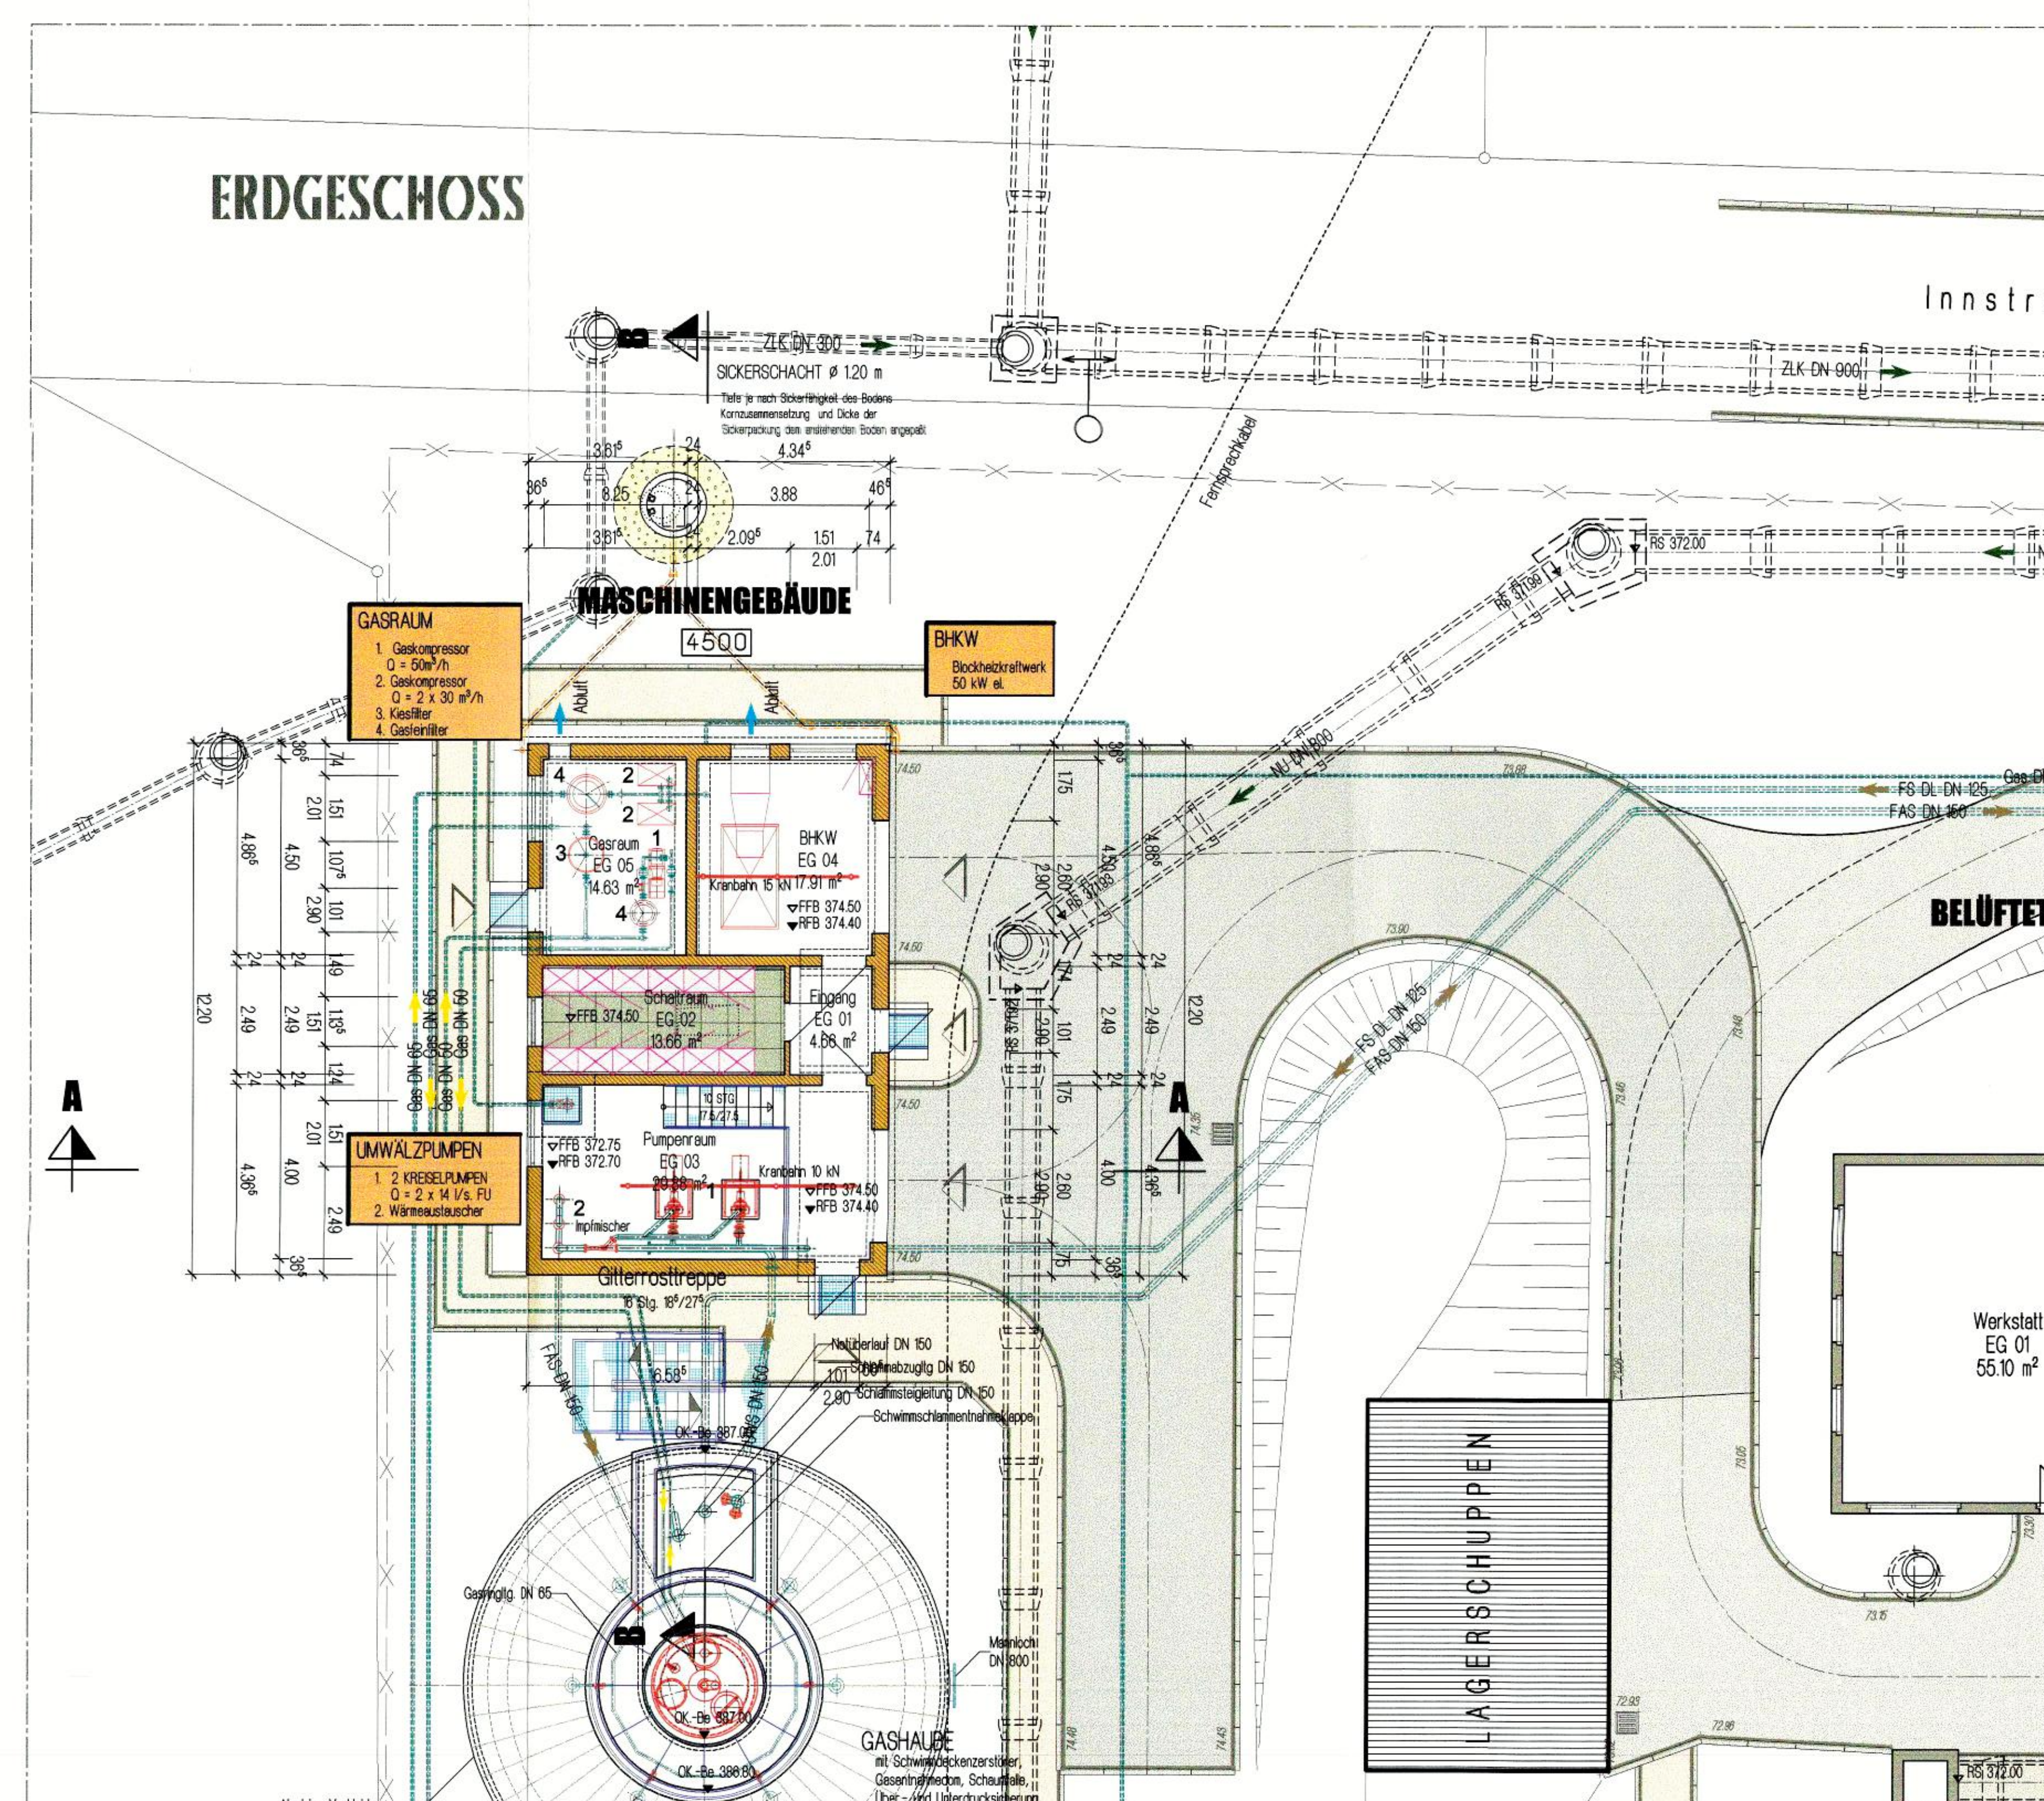

Übersicht Beil.-Nr. 15



STADT TÖGING am INN
Erweiterung und Modernisierung
der Mech.-Biolog. Kläranlage 22.000 EW

Bauteil MASCHINENGEBÄUDE

Leistungs-		Vergabe-
------------	--	----------

phase	Genehmigungsplanung	einheit	
Planart	GRUNDRISS	Maßstab	1 : 100

SCHNITTE A-A und B-B		Format
Hauptplaner	Datum	28.09.2000

DÜNSER • AIGNER • KOLLEGEN
Ingenieurplanungsgruppe GmbH

Beierbrunner Str.3 81379 MÜNCHEN

Auftraggeber: STADT TOGING am INN Datum: 04. Okt. 2000
1. Bürgermeister
Hauptstraße 26

34513 TOGING am INN Ges. 1000

Grundlage: Genehmigungsplanung Kläranlage Töging am Inn
Maschinengebäude, Grundrisse, Schnitt A-A, B-B, C-C
Erstellt: 28.09.2006
Dünser - Aigner - Kollegen Ingenieurplanungsgruppe GmbH

Vermessungstechnische Bezugssysteme:
Lage: DHDN 90 mit GK-Abbildung

mayr Engineering Mayr Beratende Ingenieure	bearbeitet	13.02.2026	Meyer
--	------------	------------	-------

gezeichnet	13.02.2026	Weidemann
geprüft	13.02.2026	Schreff

Der Partner für Ihre Bauprojekte	86551 Alchach T +49 8251 8750 0 F +49 8251 8750 27	Projekt-Nr.	2024-289-50
		Plan-Nr.	204-26-50 BaMa 00000 Baustelleneinrichtung

Infrastrukturmaßnahmen	info@mayr-ingenieure.de	Aichach, den 13.02.2026
------------------------	-------------------------	-------------------------

Nr.	Art der Änderung	Datum	Zeichen
-----	------------------	-------	---------


GENEHMIGUNGSPLANUNG

Stadt Töging a. Inn  Unterlage / Blatt-Nr.: 4.4.6
Maschinengebäude

Hauptstraße 26, 84513 Töging a. Inn,
Tel. 08631 9004-0, Fax. 08631 9004-50,
E-Mail: rathaus@toeig.de

	Maßstab: ca. 1 : 100
--	----------------------

Abwasserbeseitigung Töging a. Inn
Kläranlage Töging

Neubeantragung Wasserrecht für 22.000 EW

aufgestellt:	
--------------	--

--	--

Töcing a. inn. den

--	--

--	--

[illegible]
