


Schnitt A-A

M: 1: 100




Schnitt D-D

M: 1: 50

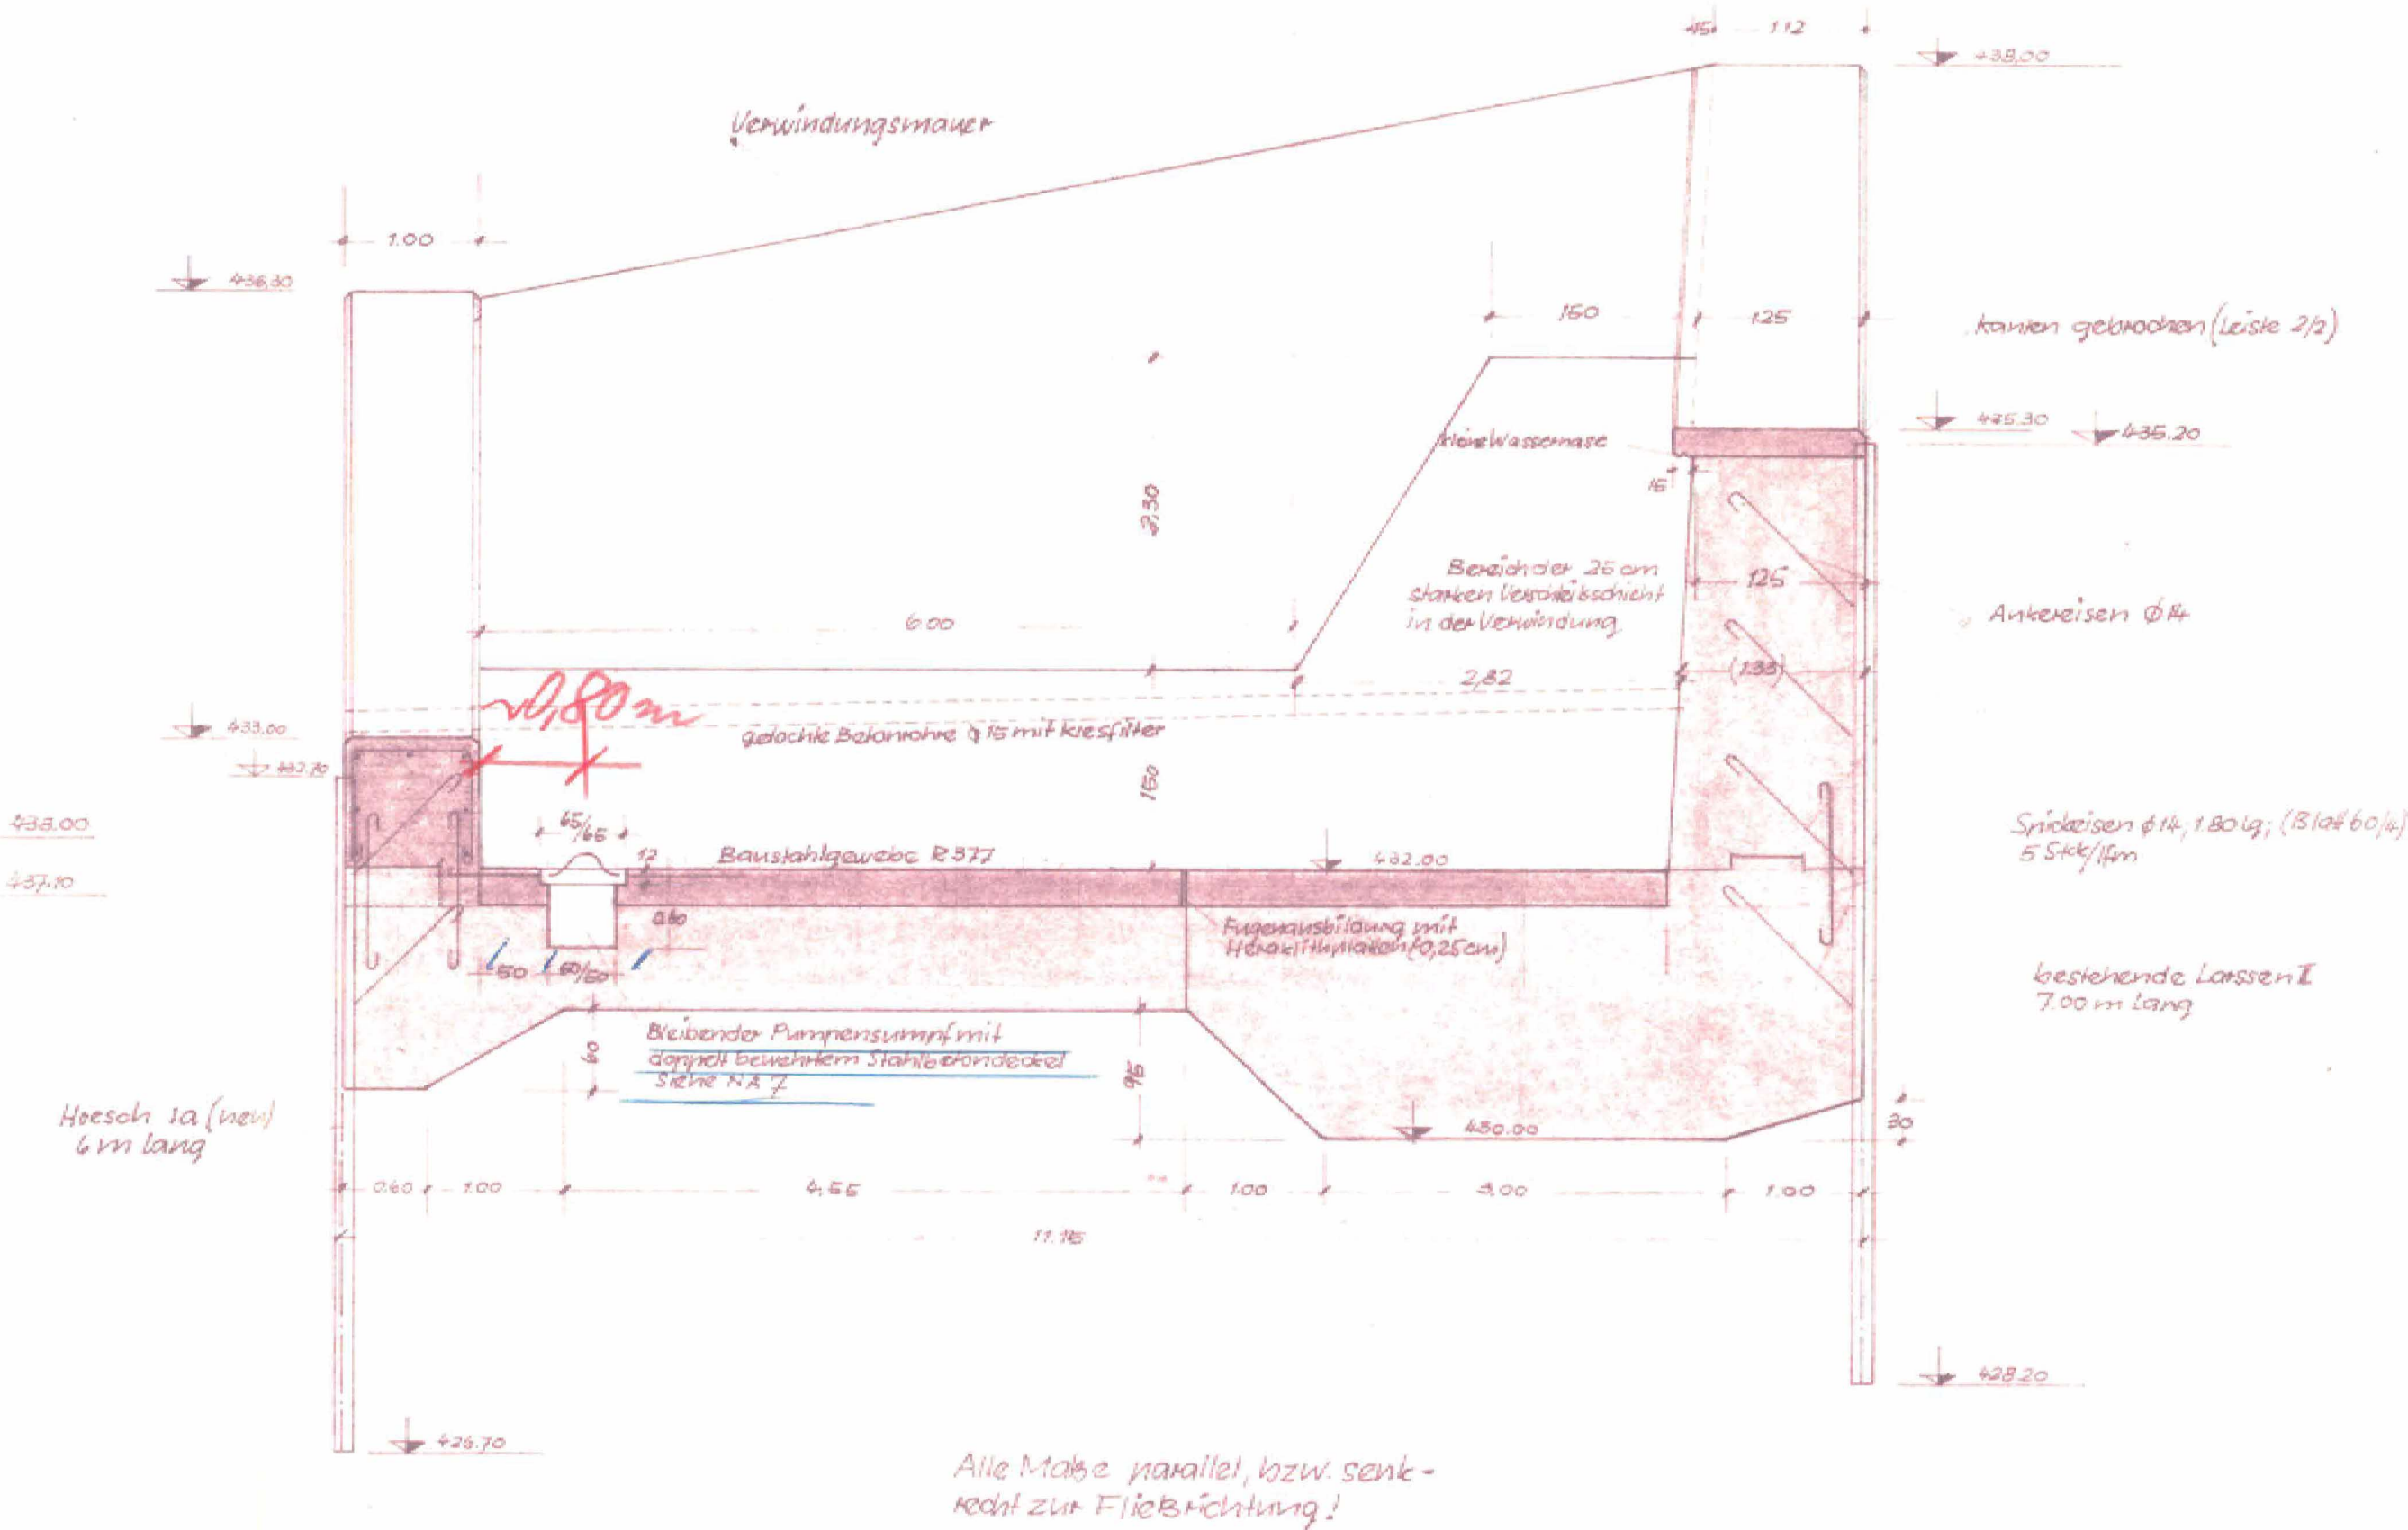


Grundriss

M: 1: 100

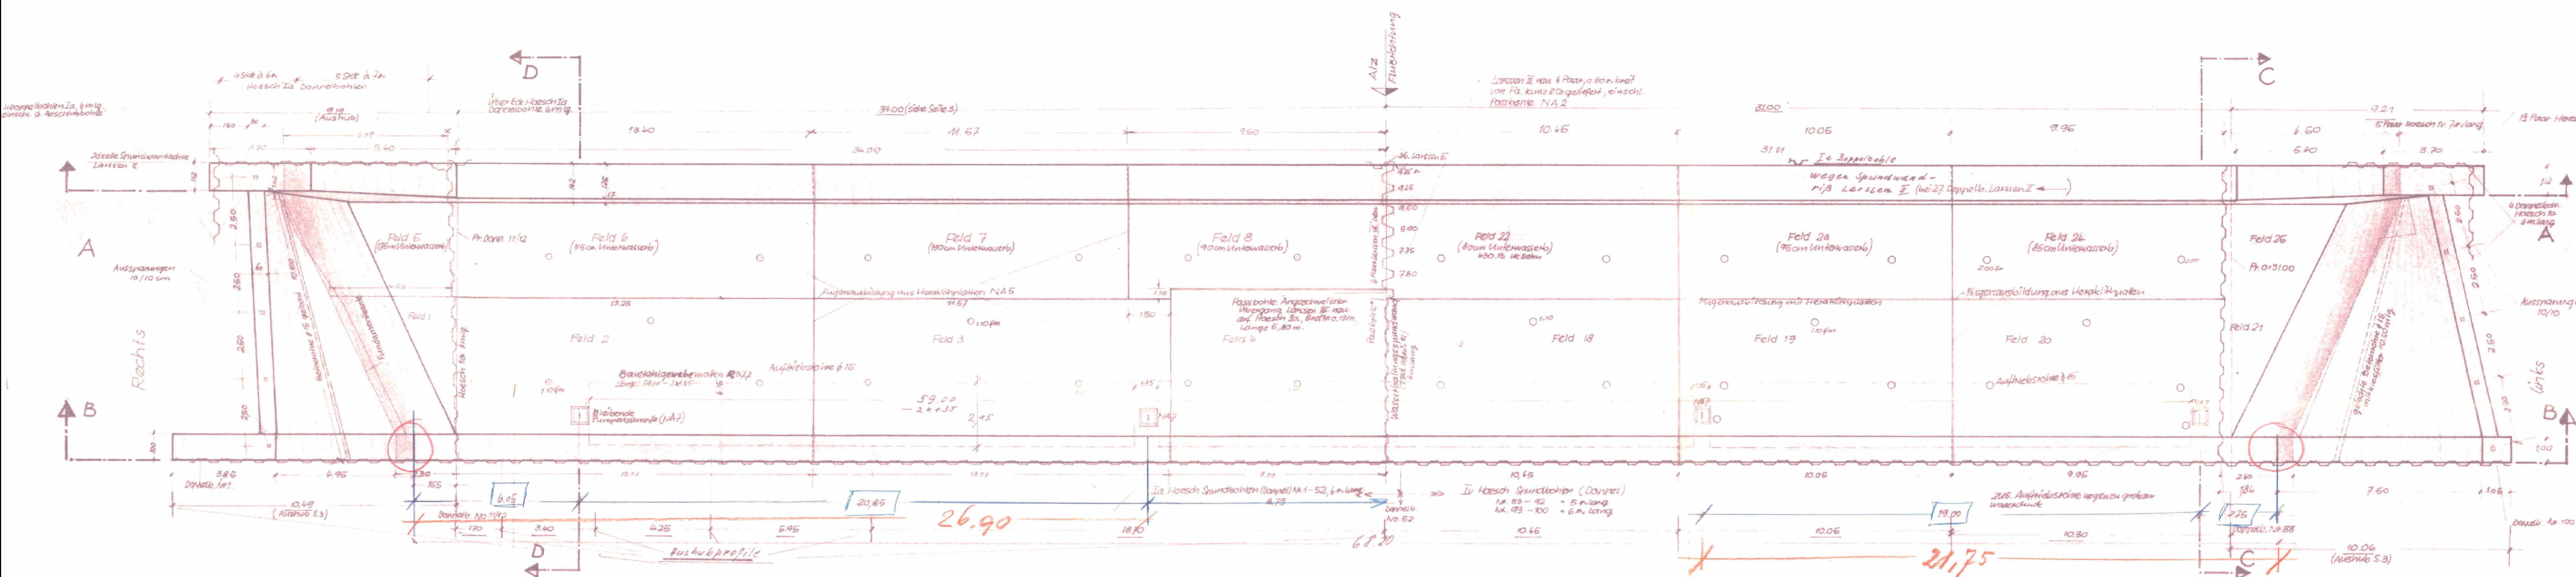


Schnitt C-C

M: 1: 50

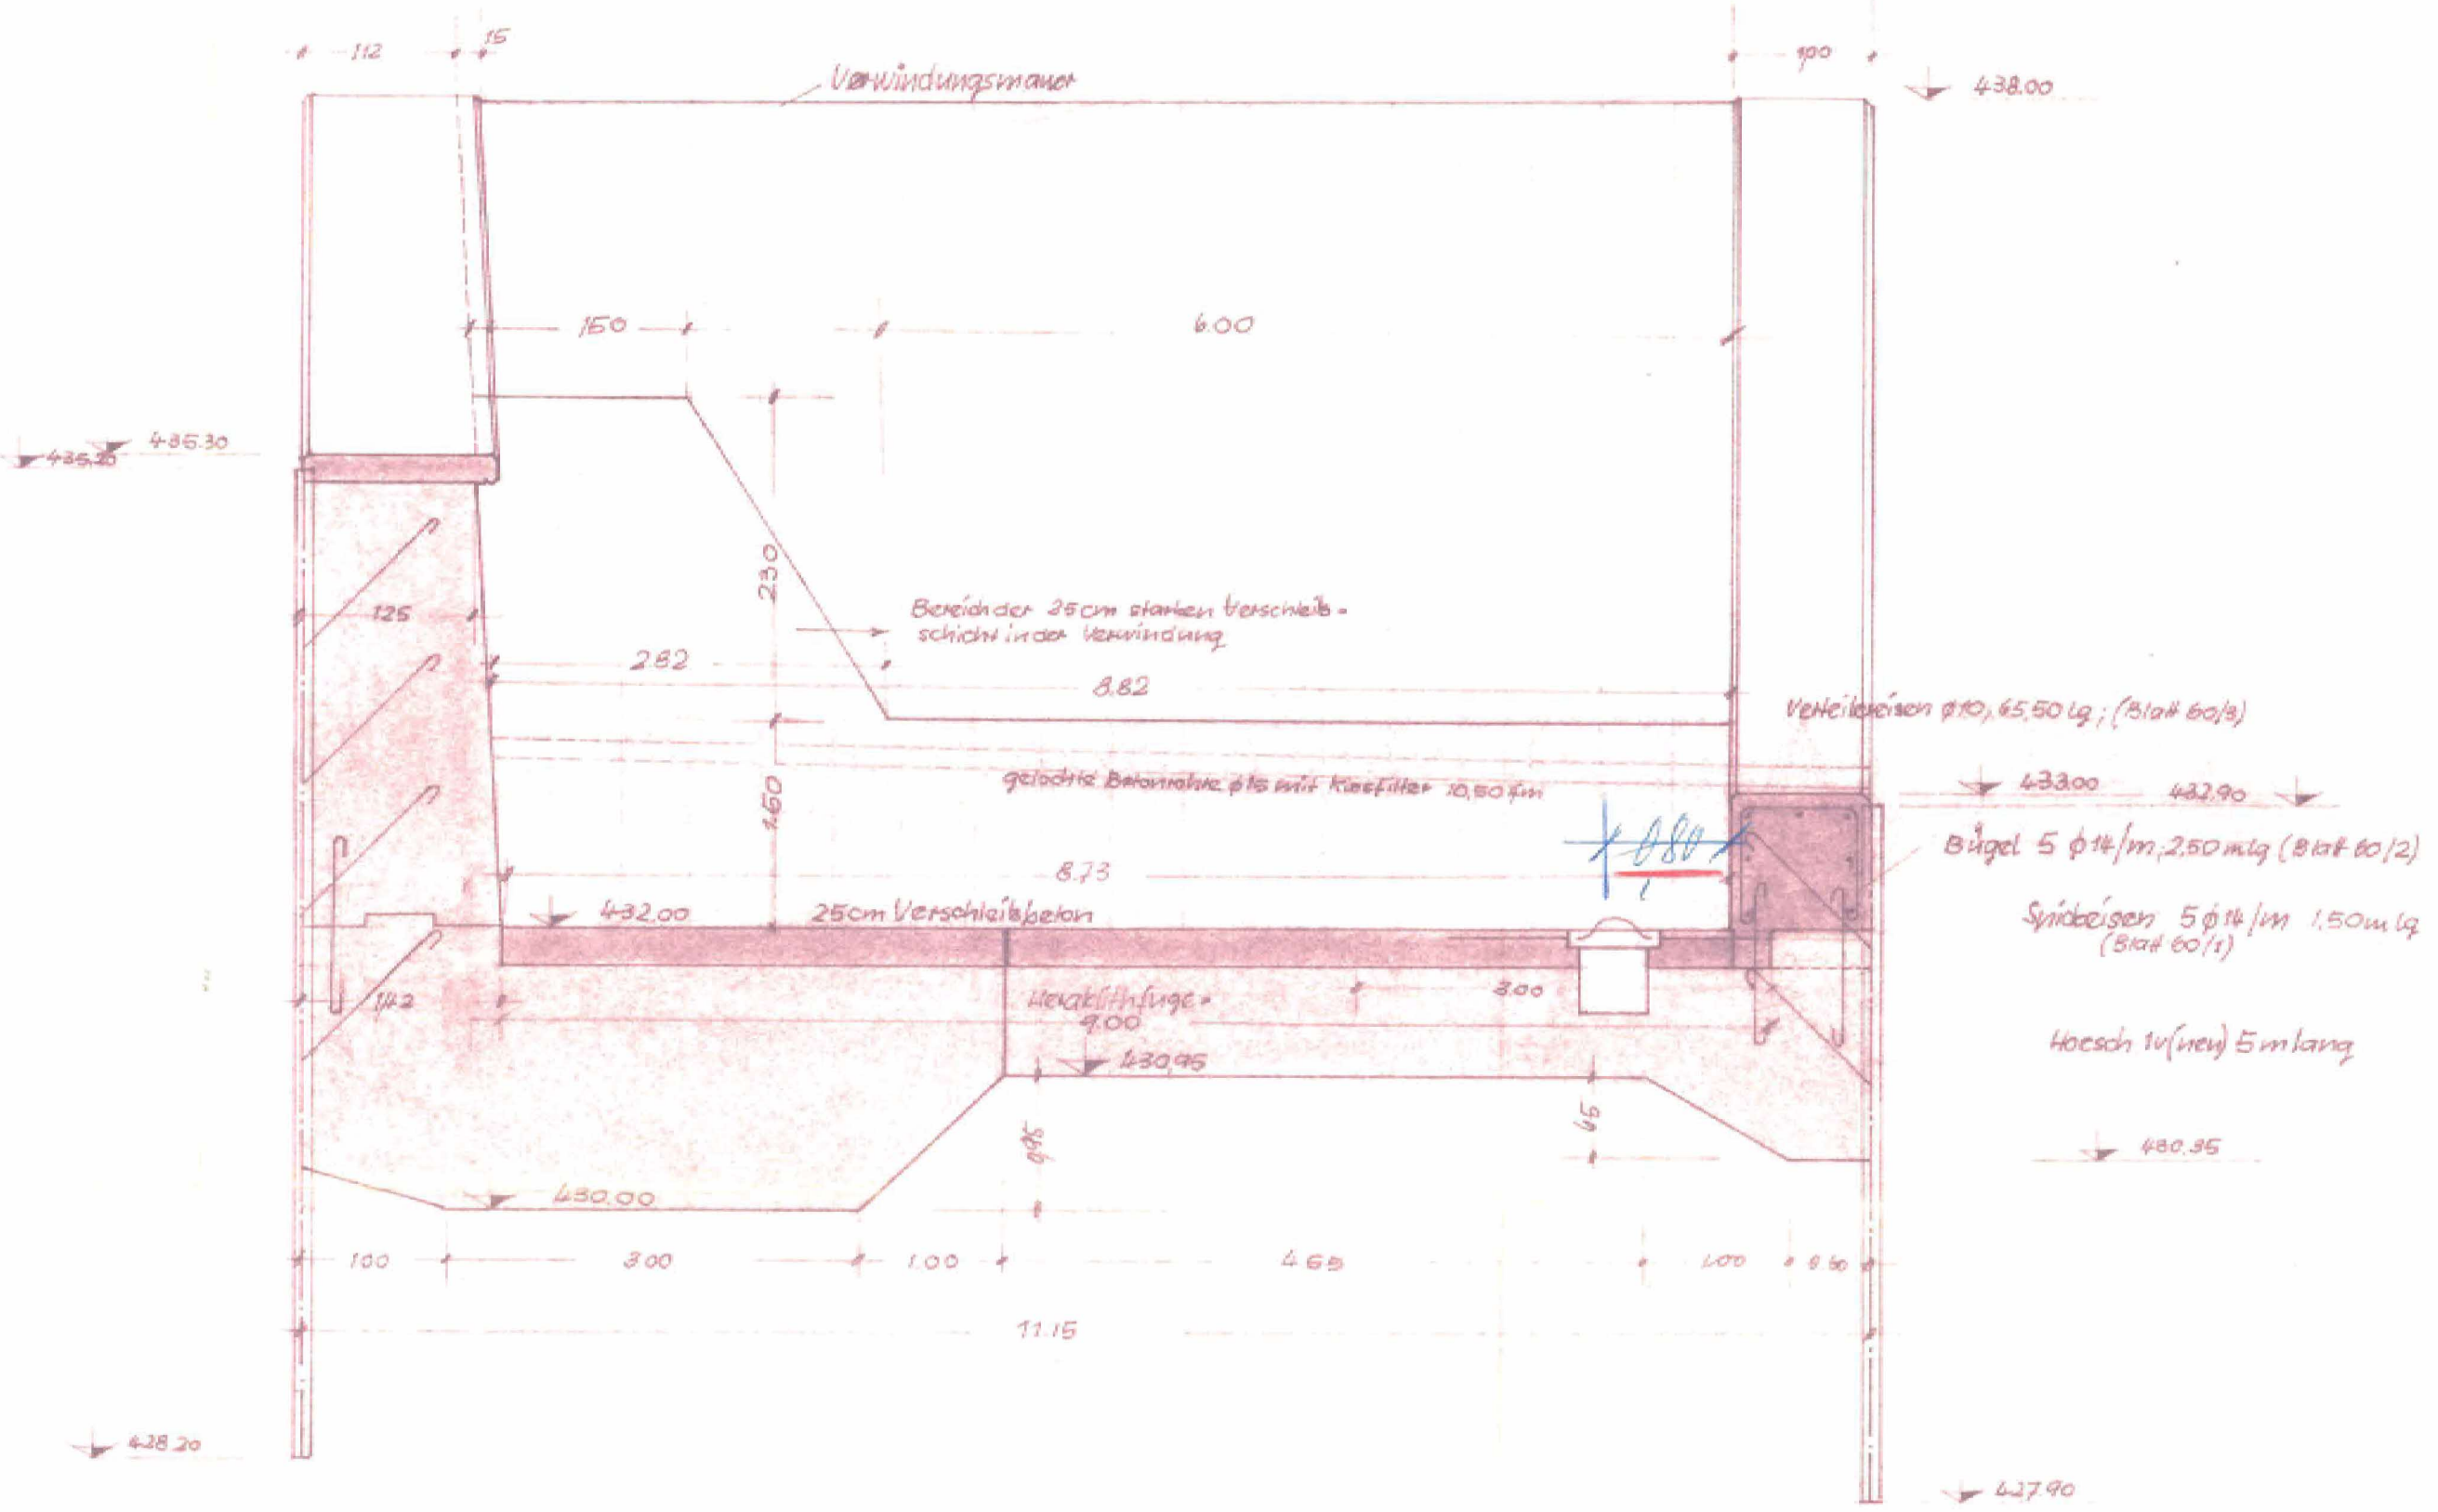

Schnitt B-B

M: 1: 100

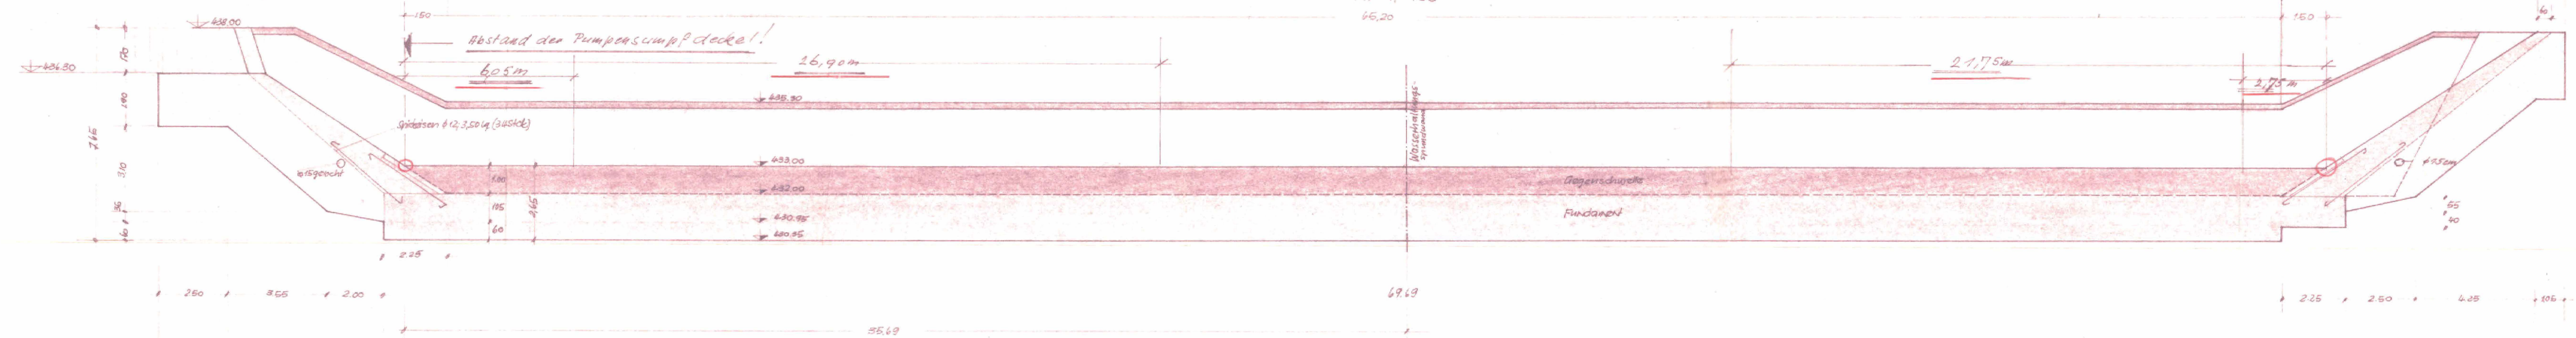

Hinweis zum verwendeten Höhensystem:
Alle Höhenangaben dieses Planes im System DHN12
Umrechnung am Beispiel des naheliegenden Höhenfestpunktes 7841 1075
DHN12 441549 mÜNN
DHN2016 441520 mÜNN
Durch die Subtraktion von 0,029 m (29 mm) vom Wert DHN12 erhält man den Wert für DHN2016.

Übernahme des Planes:
Name: Alz-Umbau der Walder Sohlschwelle
Plan-Nr.: M 062/A1
Wasserwirtschaftsamt Traunstein
Alz-Umbau
Bestands- und Abrechnungsplan
1962
Datum: 18.05.2016
Skizzenverfasser: Rachow
Skizzenverfasser: Rachow
Maßstab: 1:50 / 1:100
Projekt: Grundriss

Antragsteller: M2 Grün GmbH
Unternehmen: Am Blickenberg 21
Unternehmen: 83352 Altenmarkt a.d. Alz
Antrag auf Bewilligung für die Errichtung und den Betrieb einer Wasserkraftanlage am Walder Stützwehr an der Alz (Fkm. 27,3) in der Gemeinde Garching a.d. Alz
Bestands- und Abrechnungsplan 1962
Antrag: 1: 100 / 1: 50
Beilage: 7.1
Plan Nr.: 09