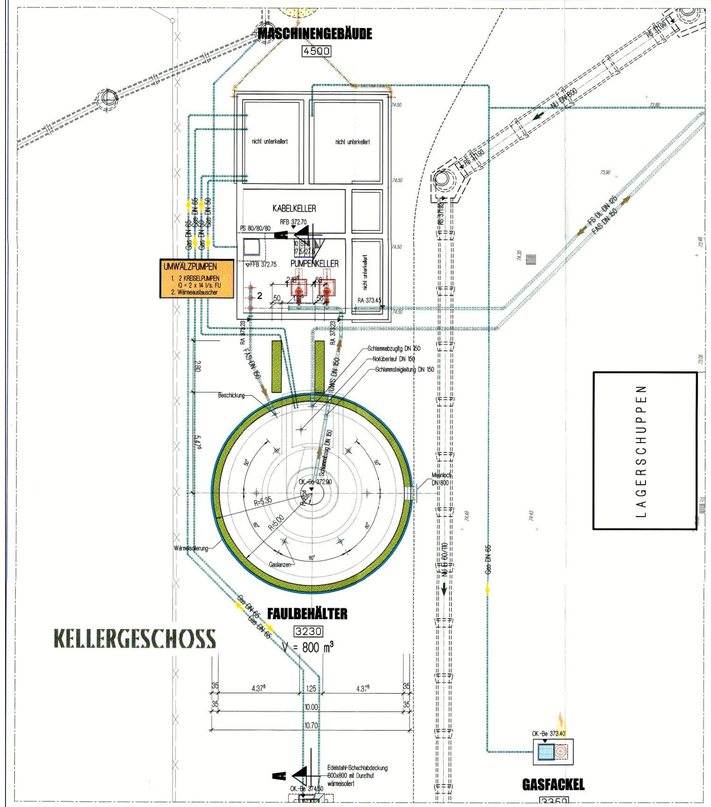

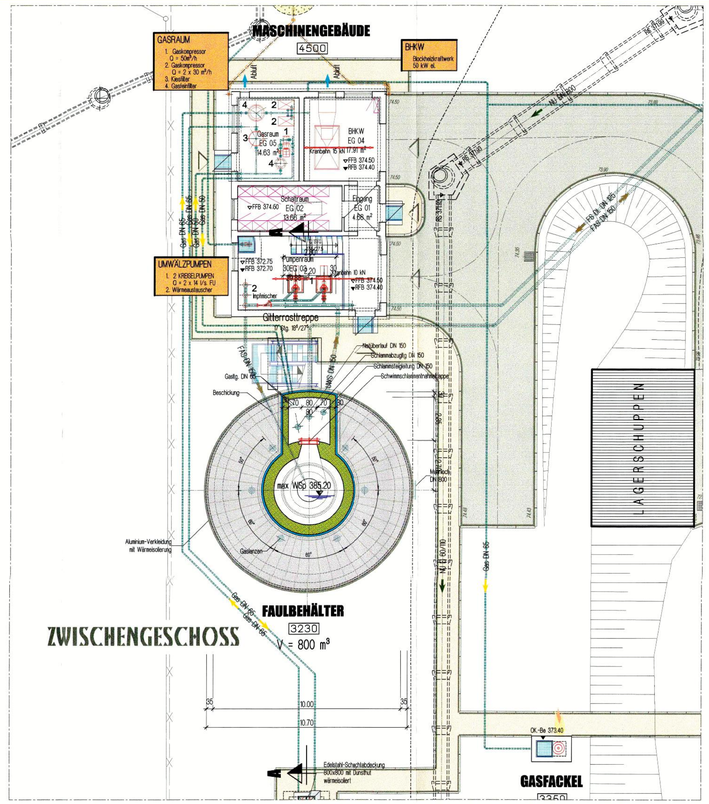

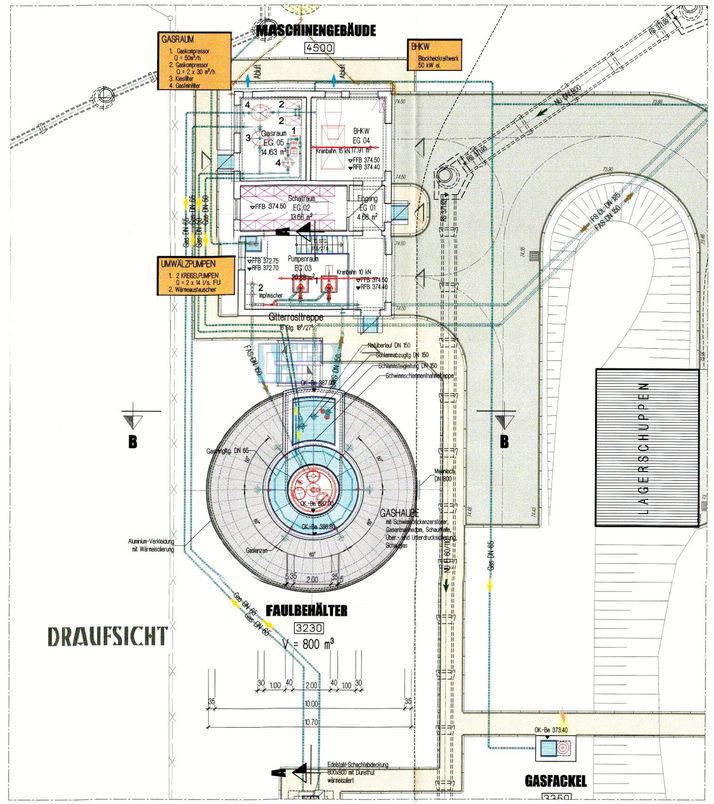

SCHNITT A-A

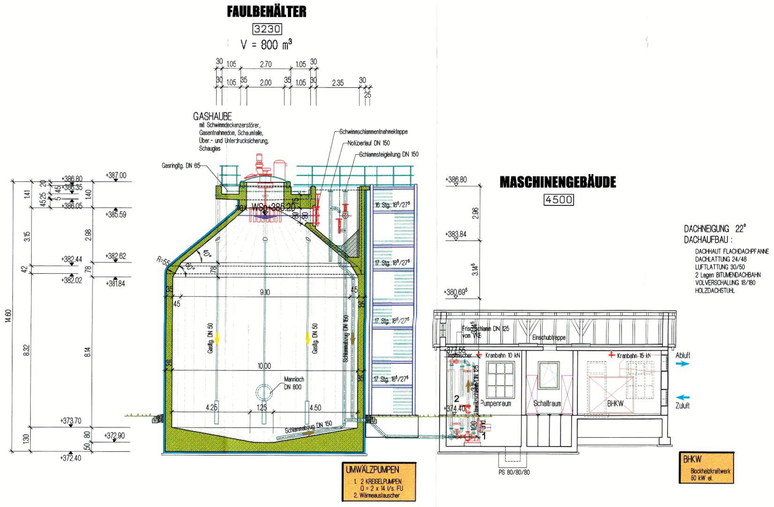

SCHNITT B-B

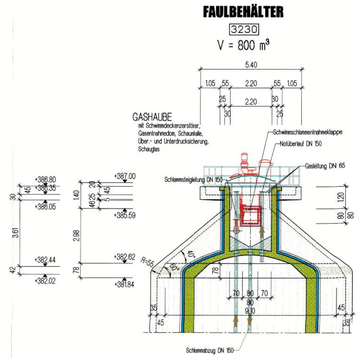

Datum | Fachbereich | Bauteil | Plan.-Nr.
2 5 0 9 0 6 | B a u + B e t r | 3 2 3 0 | 1 1 0 1
Index 1 2 3 4 5 6 7 8 9 10

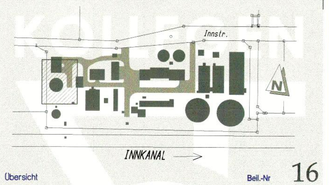

Übersicht | Beil.-Nr 16

STADT TÖGING am INN
Erweiterung und Modernisierung der Mech.-Biolog. Kläranlage 22.000 EW

Bauteil: FAULBEHÄLTER

Leistungsphase	Genehmigungsplanung	Vergabeeinheit	
Planart	GRUNDRISSE, SCHNITTE A-A und B-B	Maßstab	1 : 100
		Format	
Hauptplaner	DÜNSER • AIGNER • KOLLEGEN Ingenieurplanungsgruppe GmbH, Tel. 089/552264-0 Fax. 089/550195, Baiertbrunner Str.3 81379 MÜNCHEN	Datum	26.09.2006
		Gez.	
Auftraggeber	STADT TÖGING am INN, 1. Bürgermeister, Hauptstraße 26, 84513 TÖGING am INN	Datum	04. Okt. 2006
		Ges.	

Grundlage: Genehmigungsplanung Kläranlage Töging am Inn
Faulbehälter, Grundrisse, Schnitt A-A, B-B
Erstellt: 28.09.2006
Dünser - Aigner - Kollegen Ingenieurplanungsgruppe GmbH

Vermessungstechnische Bezugssysteme:
Lage: DHDN 92 mit GK-Abbildung
Höhe: DHHN12, NN-Höhen, Status 100

mayr ingenieure
Mayr Beratende Ingenieure PartG mbB
Blütenweg 5
86551 Aichach
T +49 8251 8750 0
F +49 8251 8750 27
info@mayr-ingenieure.de
Ihr Partner für Infrastrukturmaßnahmen

bearbeitet	13.02.2026	Meyer
gezeichnet	13.02.2026	Weidemann
geprüft	13.02.2026	Schreff
Projekt-Nr.	2024-289-50	
Aichach, den 13.02.2026		

Nr.	Art der Änderung	Datum	Zeichen

GENEHMIGUNGSPLANUNG

Stadt Töging a. Inn
Hauptstraße 26, 84513 Töging a. Inn,
Tel. 08631 9004-0, Fax. 08631 9004-50,
E-Mail: rathaus@toeging.de

Unterlage / Blatt-Nr.: 4.4.7
Faulbehälter
Grundrisse,
Schnitt A-A, B-B
Maßstab: ca. 1 : 100

Abwasserbeseitigung Töging a. Inn
Kläranlage Töging
Neubeantragung Wasserrecht für 22.000 EW

aufgestellt:

Töging a. Inn, den .....